
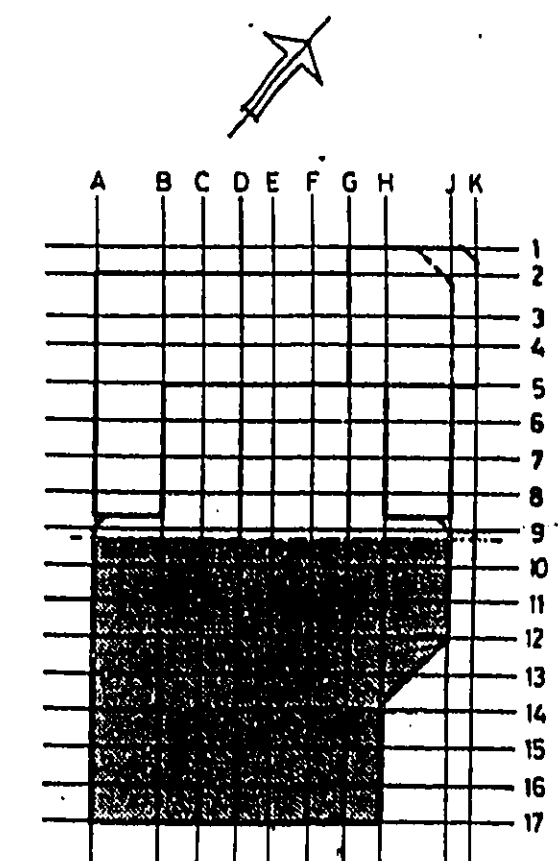


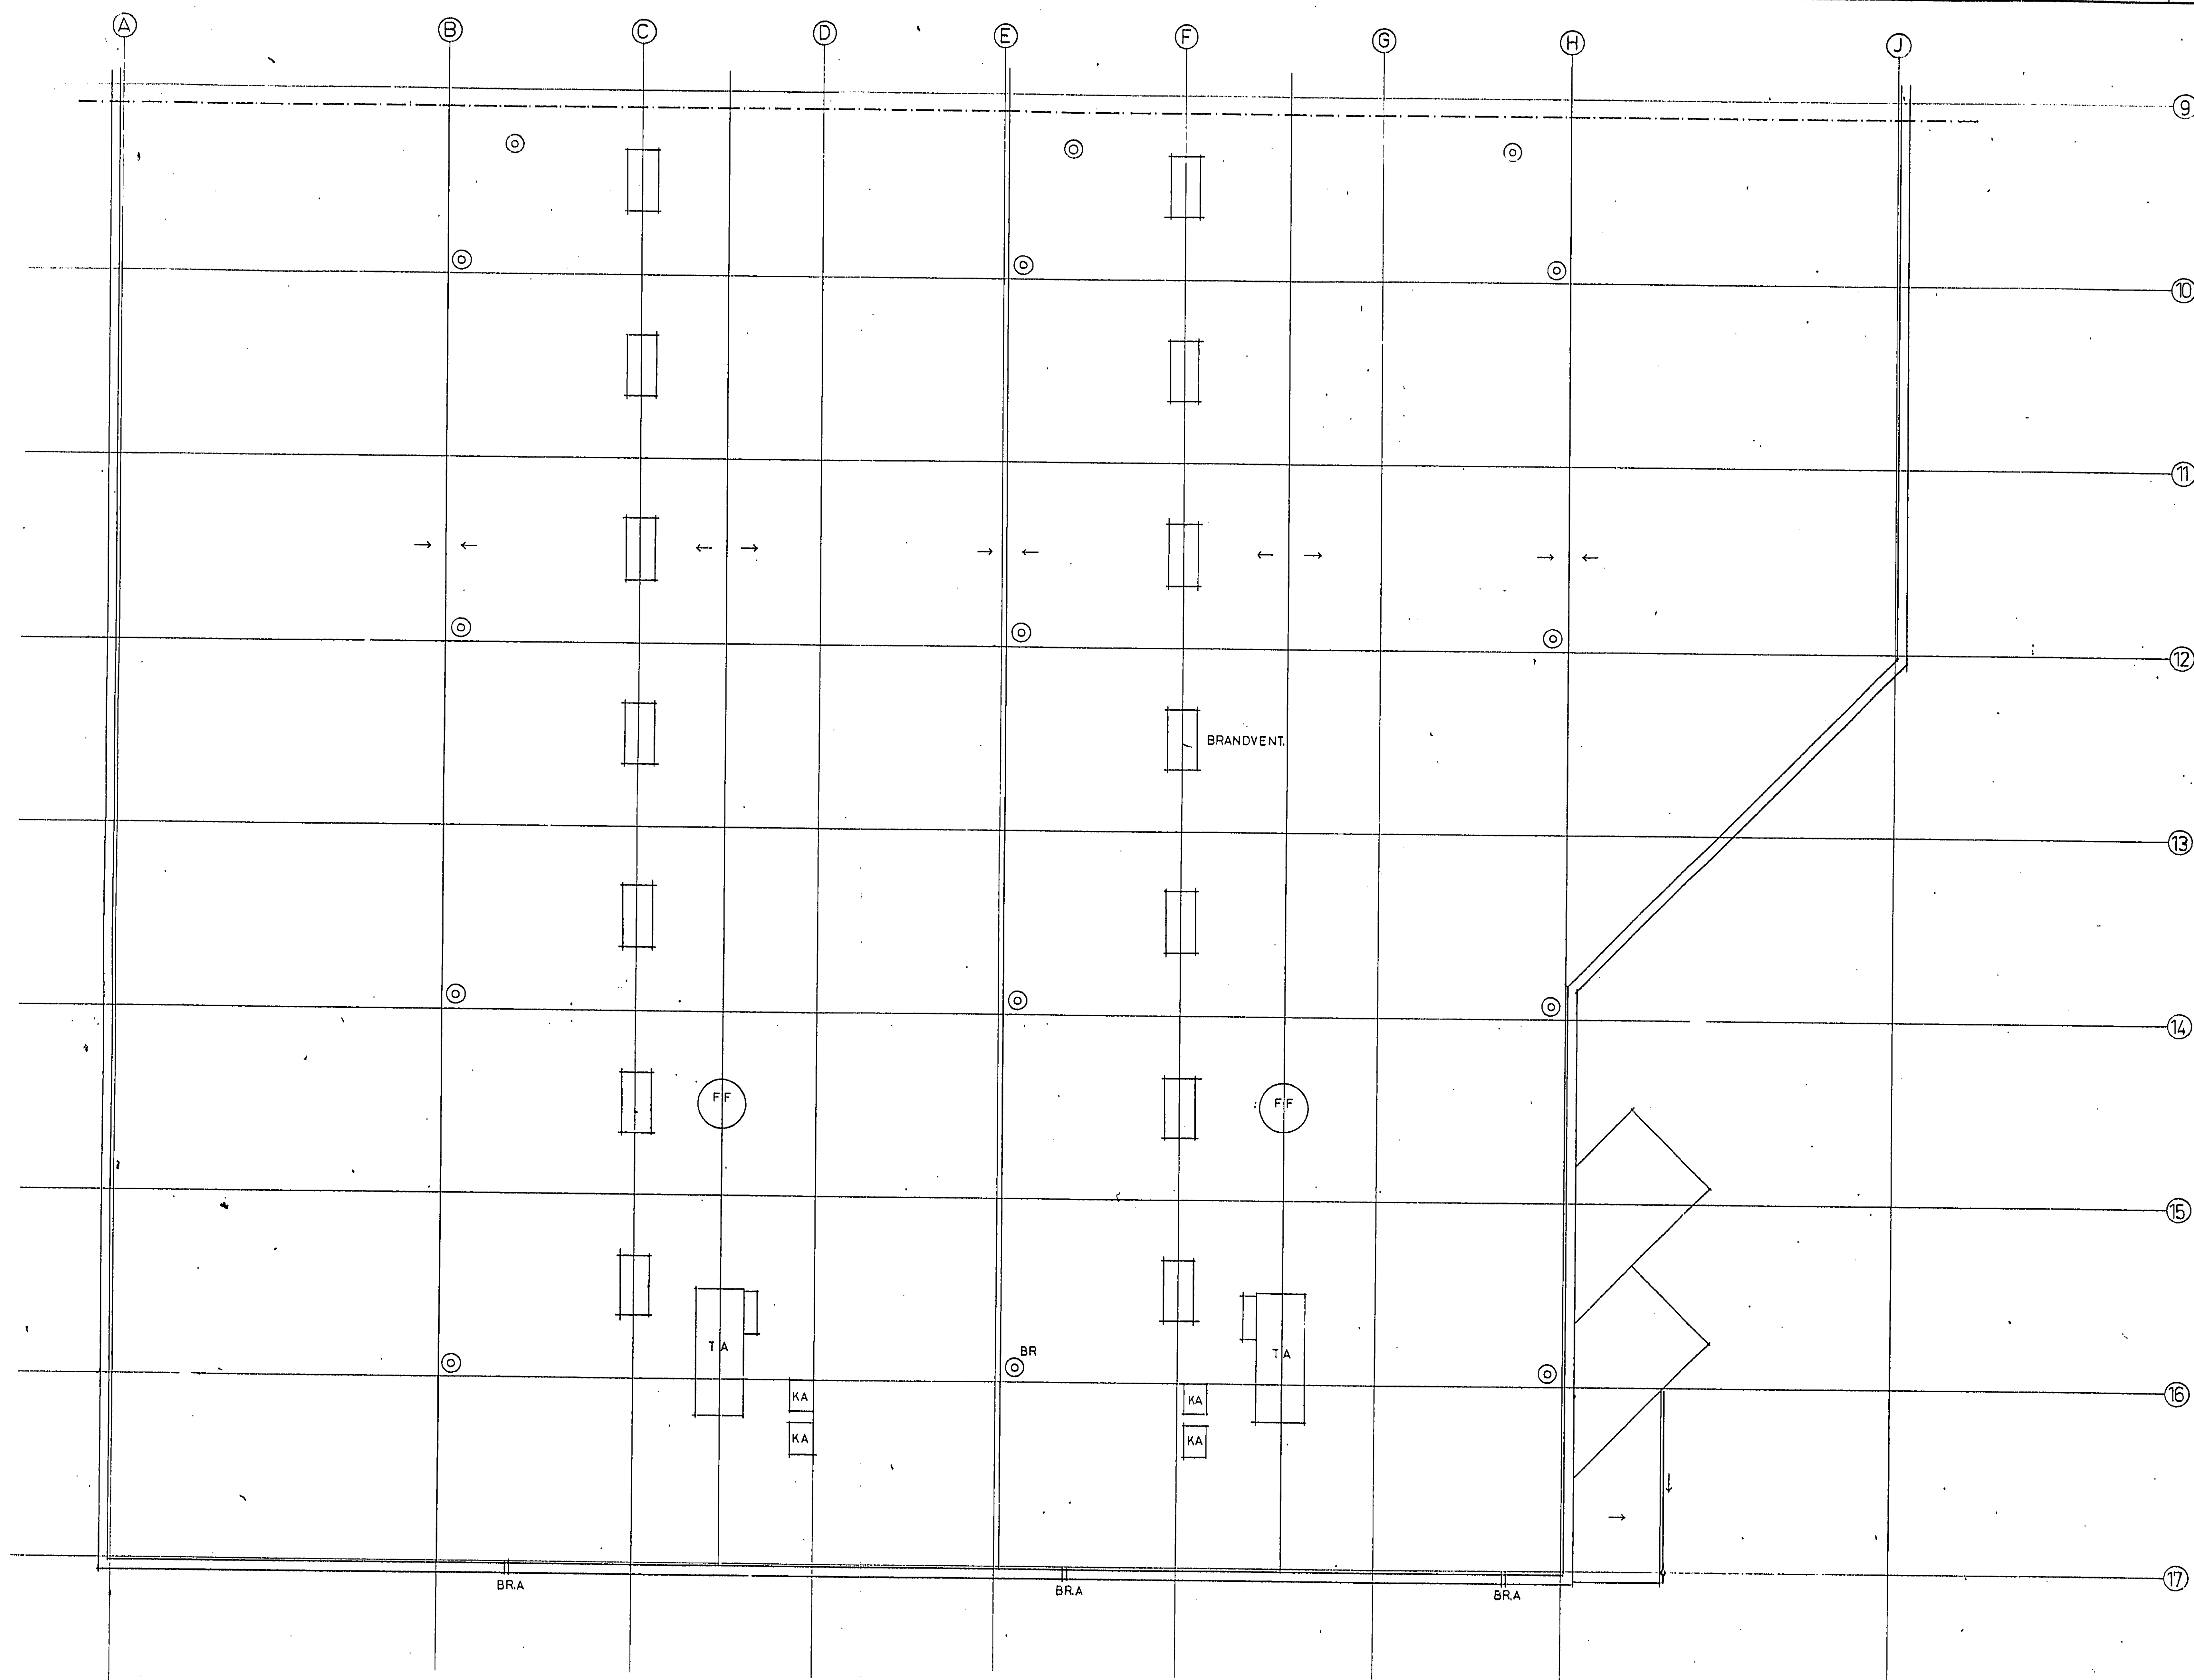

Lärarbyggnad
nr. 106
14

Inform till Byggnadsnämnden
JÄRFÄLLA KOMMUN
1991-01-23
Dnr. 289/89-332

PLATZER BYGG AB
Hälsöbergsgatan 8
Regen Östra Bräcke
Box 7106
171 87 Sundbyberg
Tel. 58 08 55

L&V LUND OCH VALENTIN
arkitekter

VEDESTA 2:65, JÄRFÄLLA
VEDESTA FÖRETAGSCENTRUM II
NYBYGGNAD AV KONTOR OCH LAGER

TAKPLAN
BYGGNAD
40-8859-02
1:100
A00:802

BYGGNADSLOVSRTNING

30

A0

24

A1

16

A2

A3

A4

129540

ARKIVA

980511

A4

A3

A2


16

A1


24

A0

3

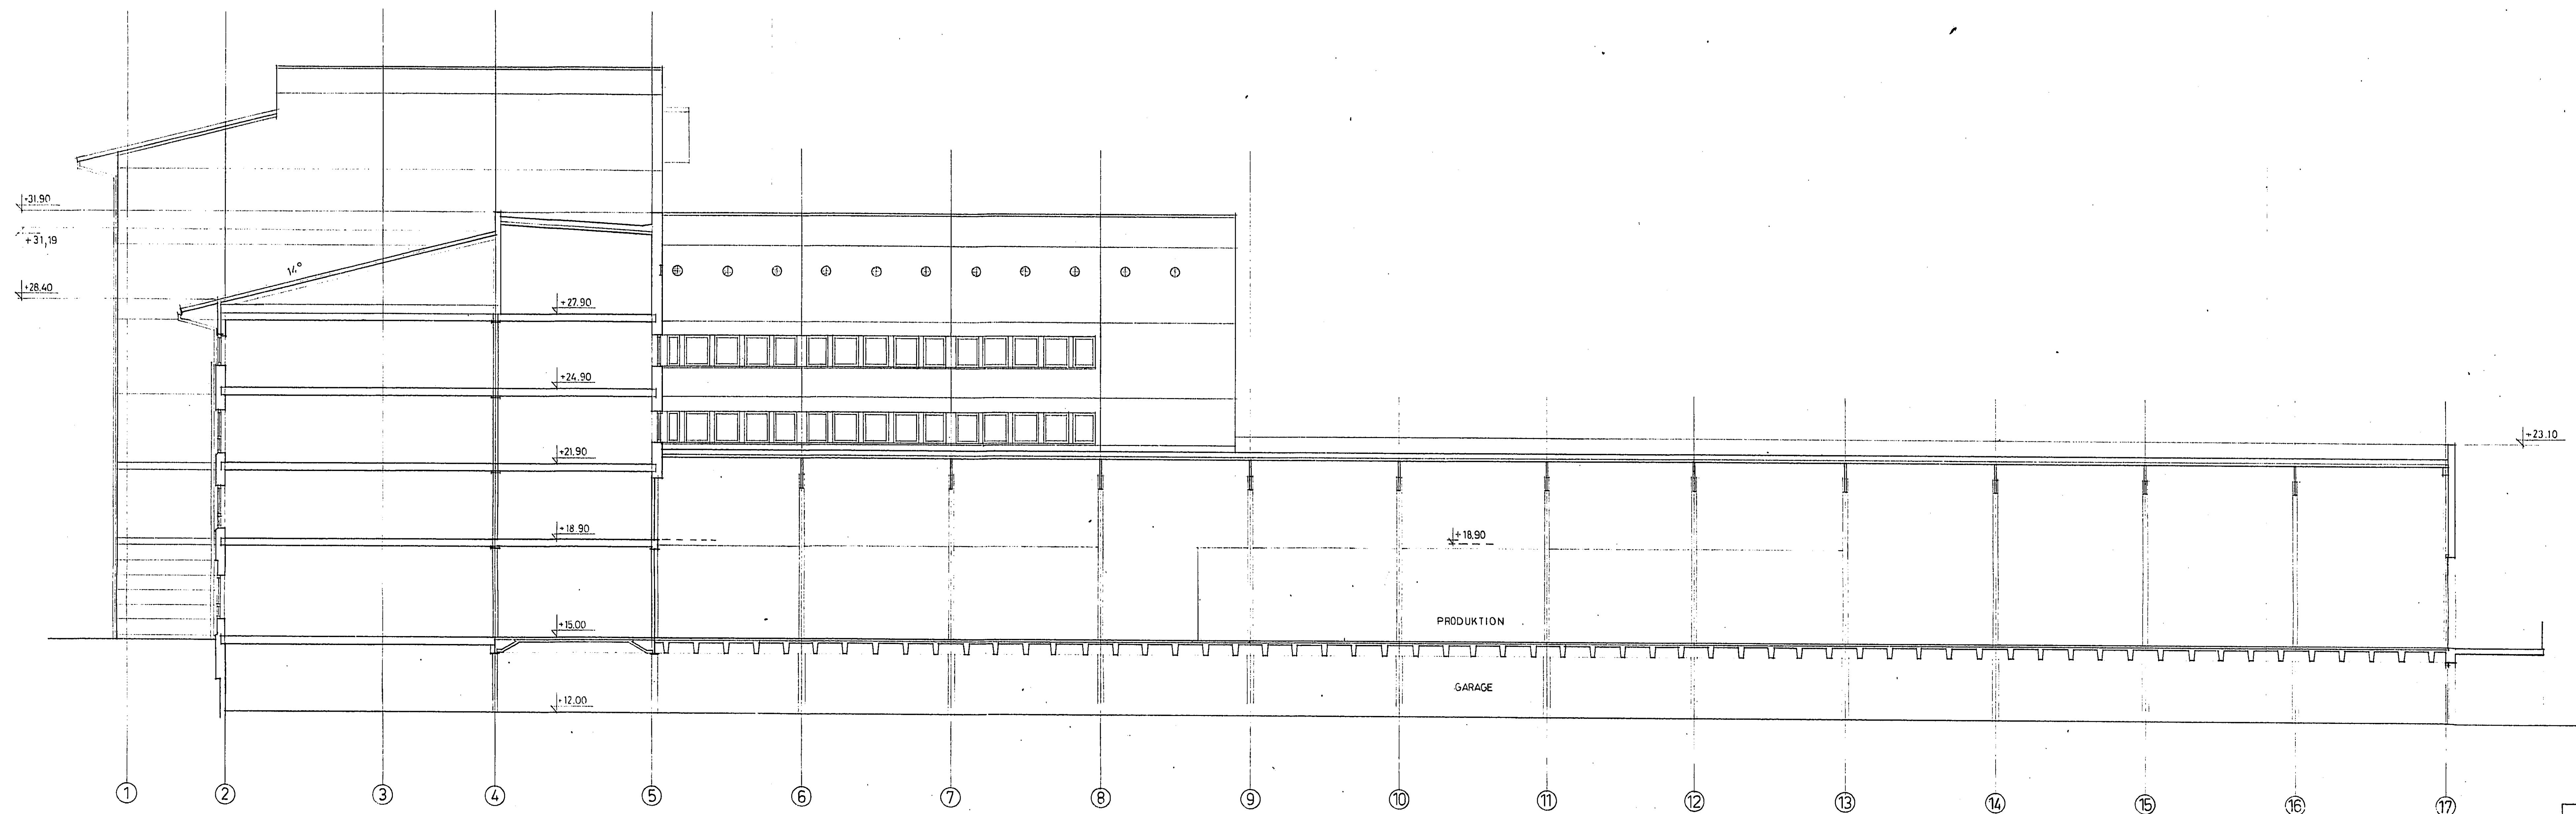

SEKTION C-C / FASAD MOT SYDVÄST 1:100

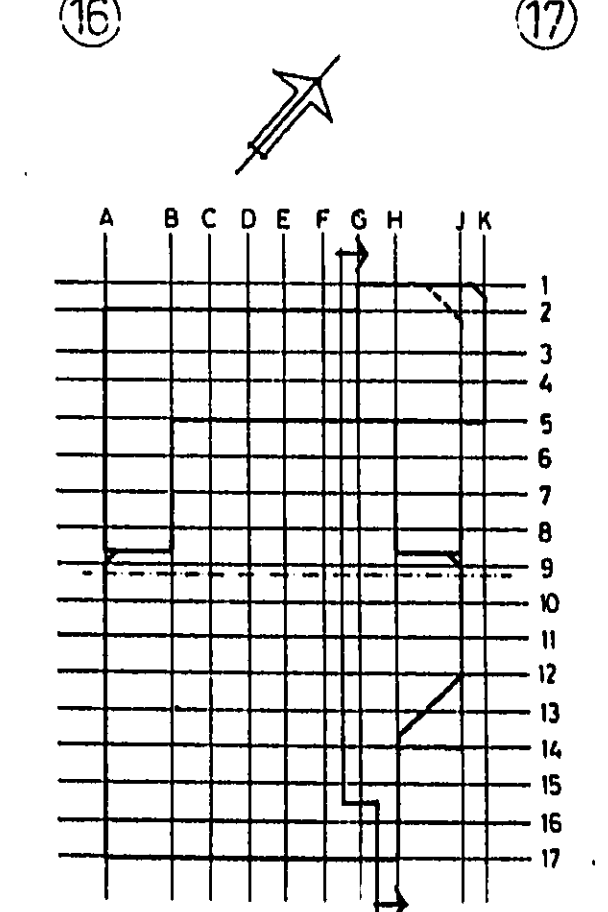

Tillhör bygglav
Sämdöbestut 9-11
Sämdöbestut nr. 11
1900-11-19

90.09.18

PLATZER BYGG AB
Hallenbergsgatan 5
Region Östra Svea
Box 7900
171 07 Sundbyberg
Tel. 08 00 00 00

LV LUND OCH VALENTIN
arkitekter

UTFÖRANDE: L. V. LUND OCH VALENTIN
HÄNDL. ÅR: 1989-09-15
HÄNDL. INOM: 1:100
HÄNDL. AV: L. V. LUND OCH VALENTIN

ARB. NR: 40-8859-02
DATUM: 1989-09-15
SKALA: 1:100
RITN. NR: A00-4

A | ENTRESOL 4-5 9-15 | 90.06.29 |

REG. ANT. REGISTRERINGS ÅRER | DATUM | RIG.

VEDDESTA 2:65, JÄRFÄLLA
VEDDESTA FÖRETAGSCENTRUM II
NYBYGGNAD AV KONTOR OCH LAGER

SEKTION C-C / FASAD MOT SYDVÄST

BYGGNADSLÖVS-RITNING

30

A0

24

A1

16

A2

A3

A4

129540

ARKIVA

980511

A4

A3

A2

16

A1


24

A0


3

HÄNVISNINGAR


K33:01	Prefab. stomme	Plan +12,00
:02		+15,00
:03		+18,90
:04		+21,90
:05		+24,90/+27,90
:06		+30,90/+33,90/Takplan
K33:11		Sektion A-A/B-B/C-C
:12		D-D/E-E
K33:21	Stålt.	Plan +15,00/+18,90
:22		+21,90/+24,90
:23		+27,90/+30,90/+33,90
K33:31	Prefab. stomme	Detaljer
:32		Detaljer
:33	Stålt.	Detaljer

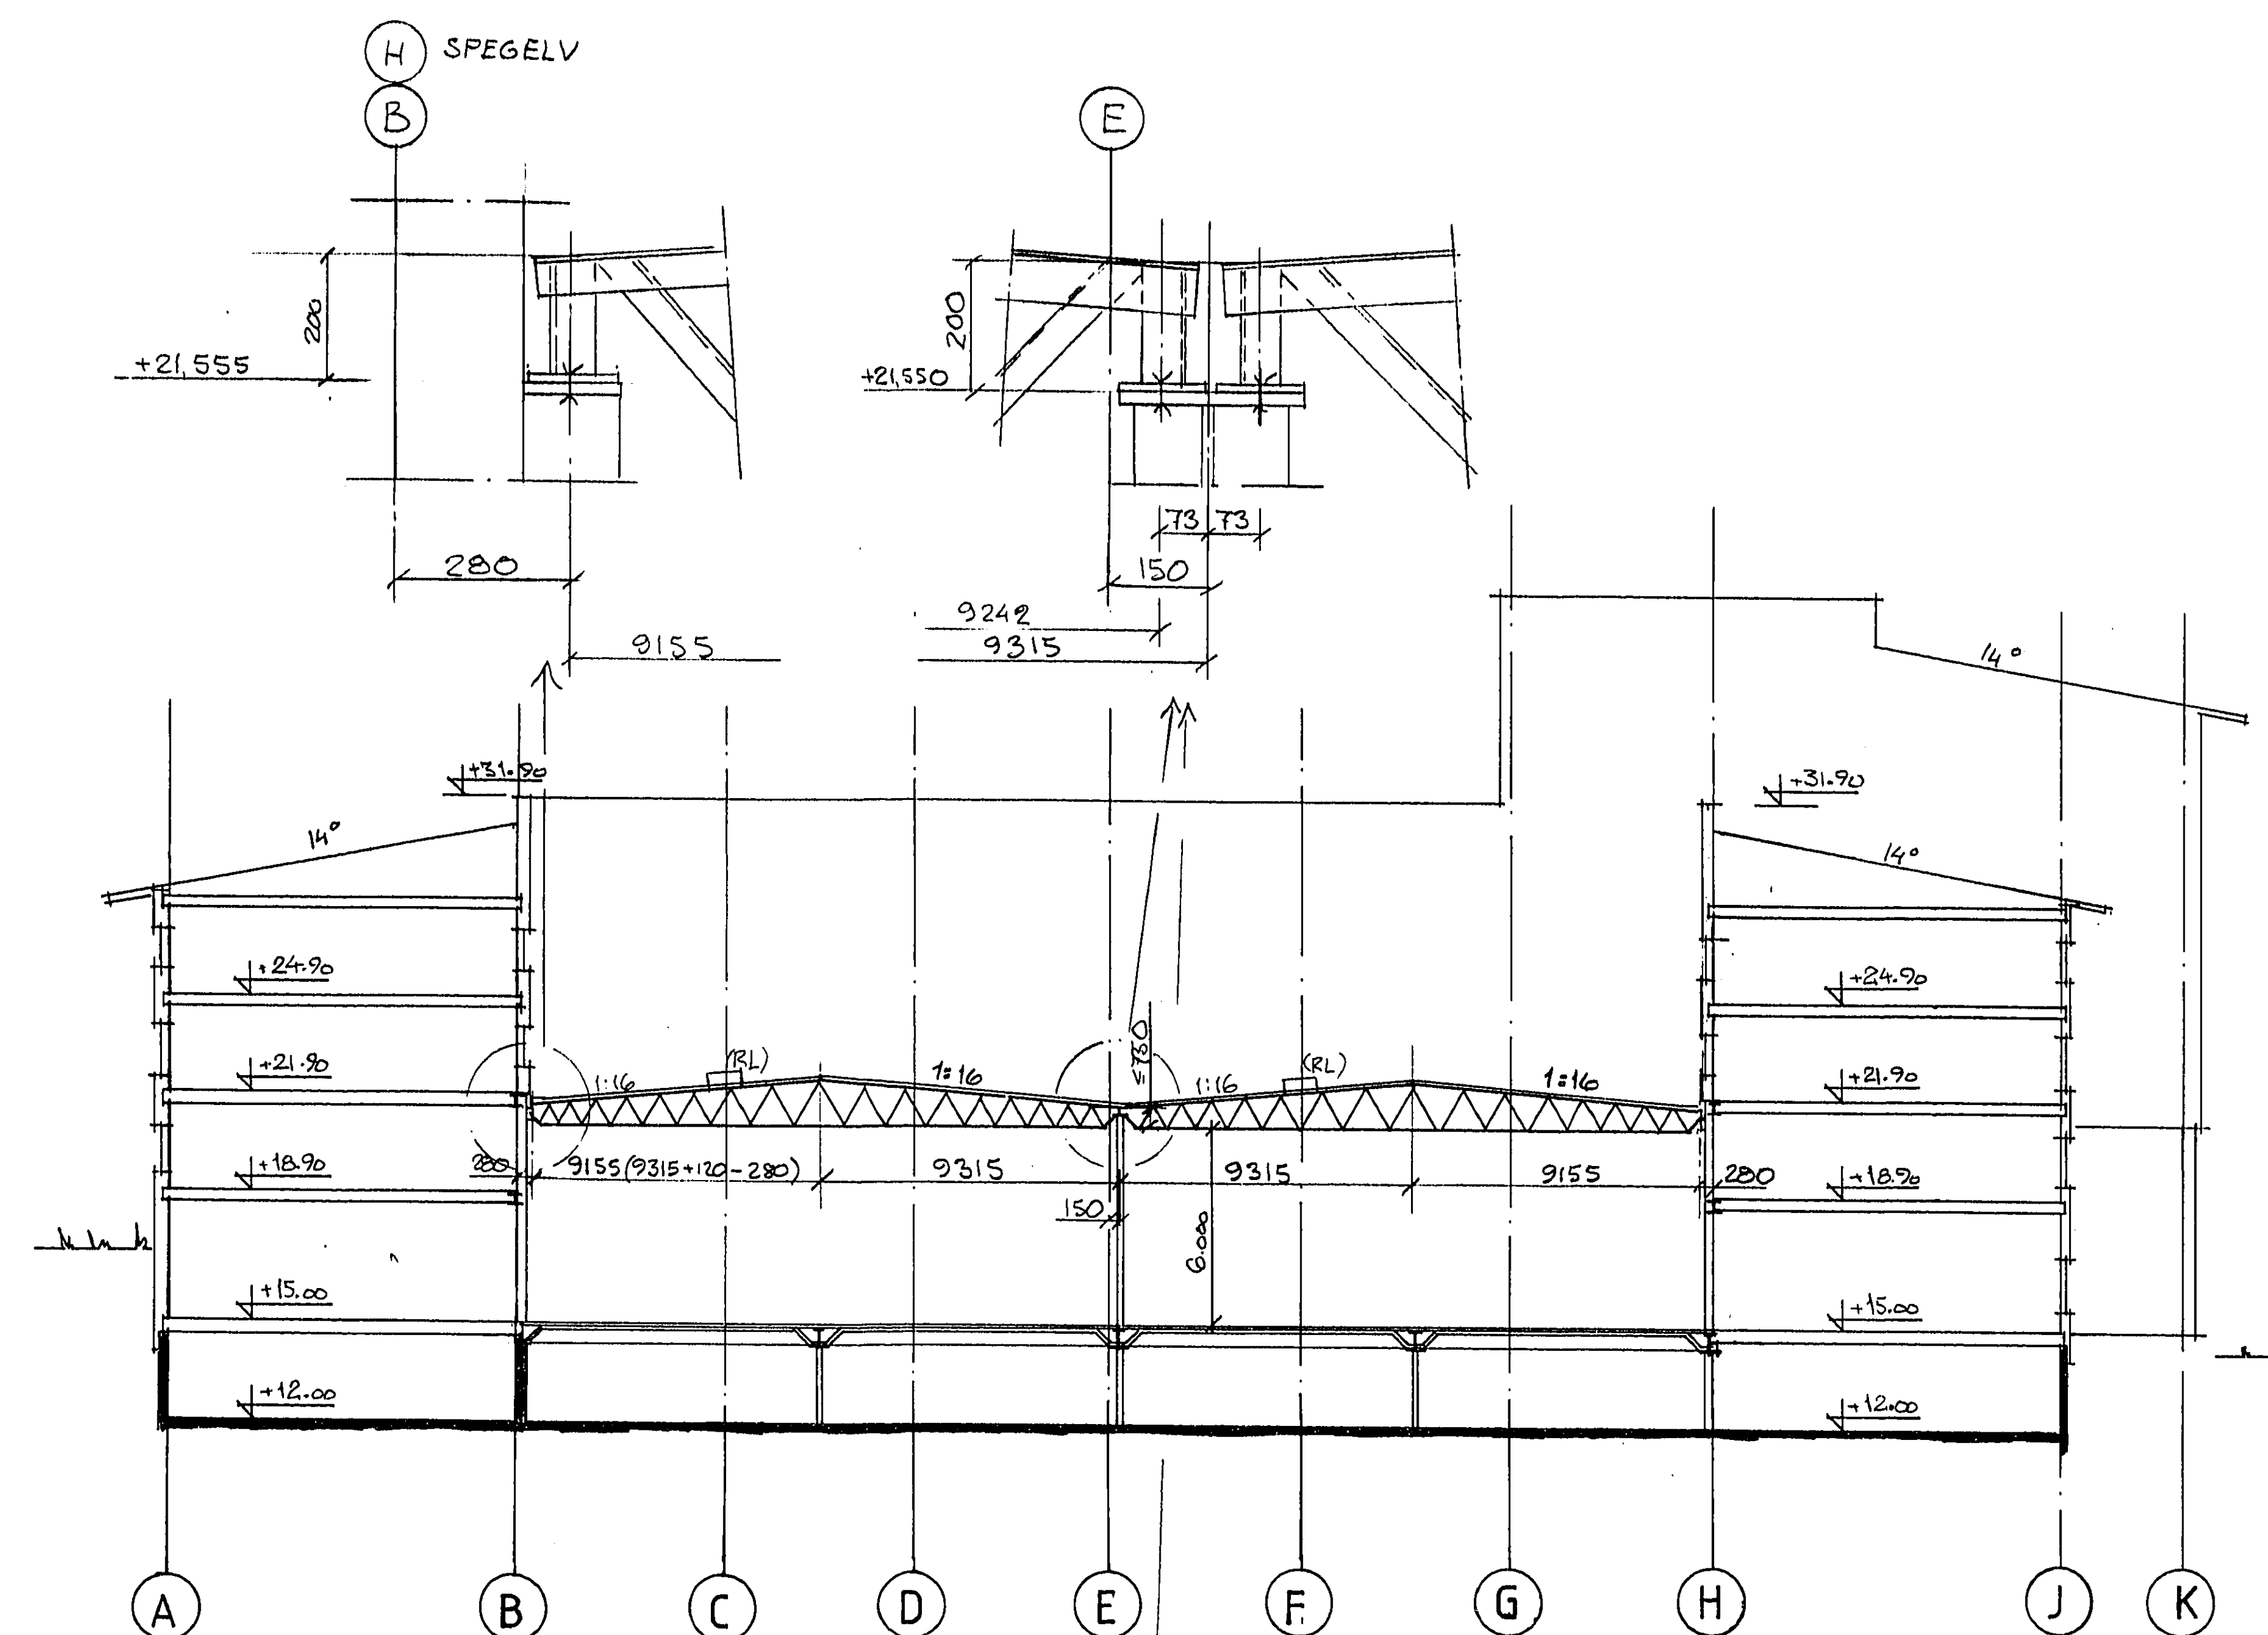


SEKTION B-B

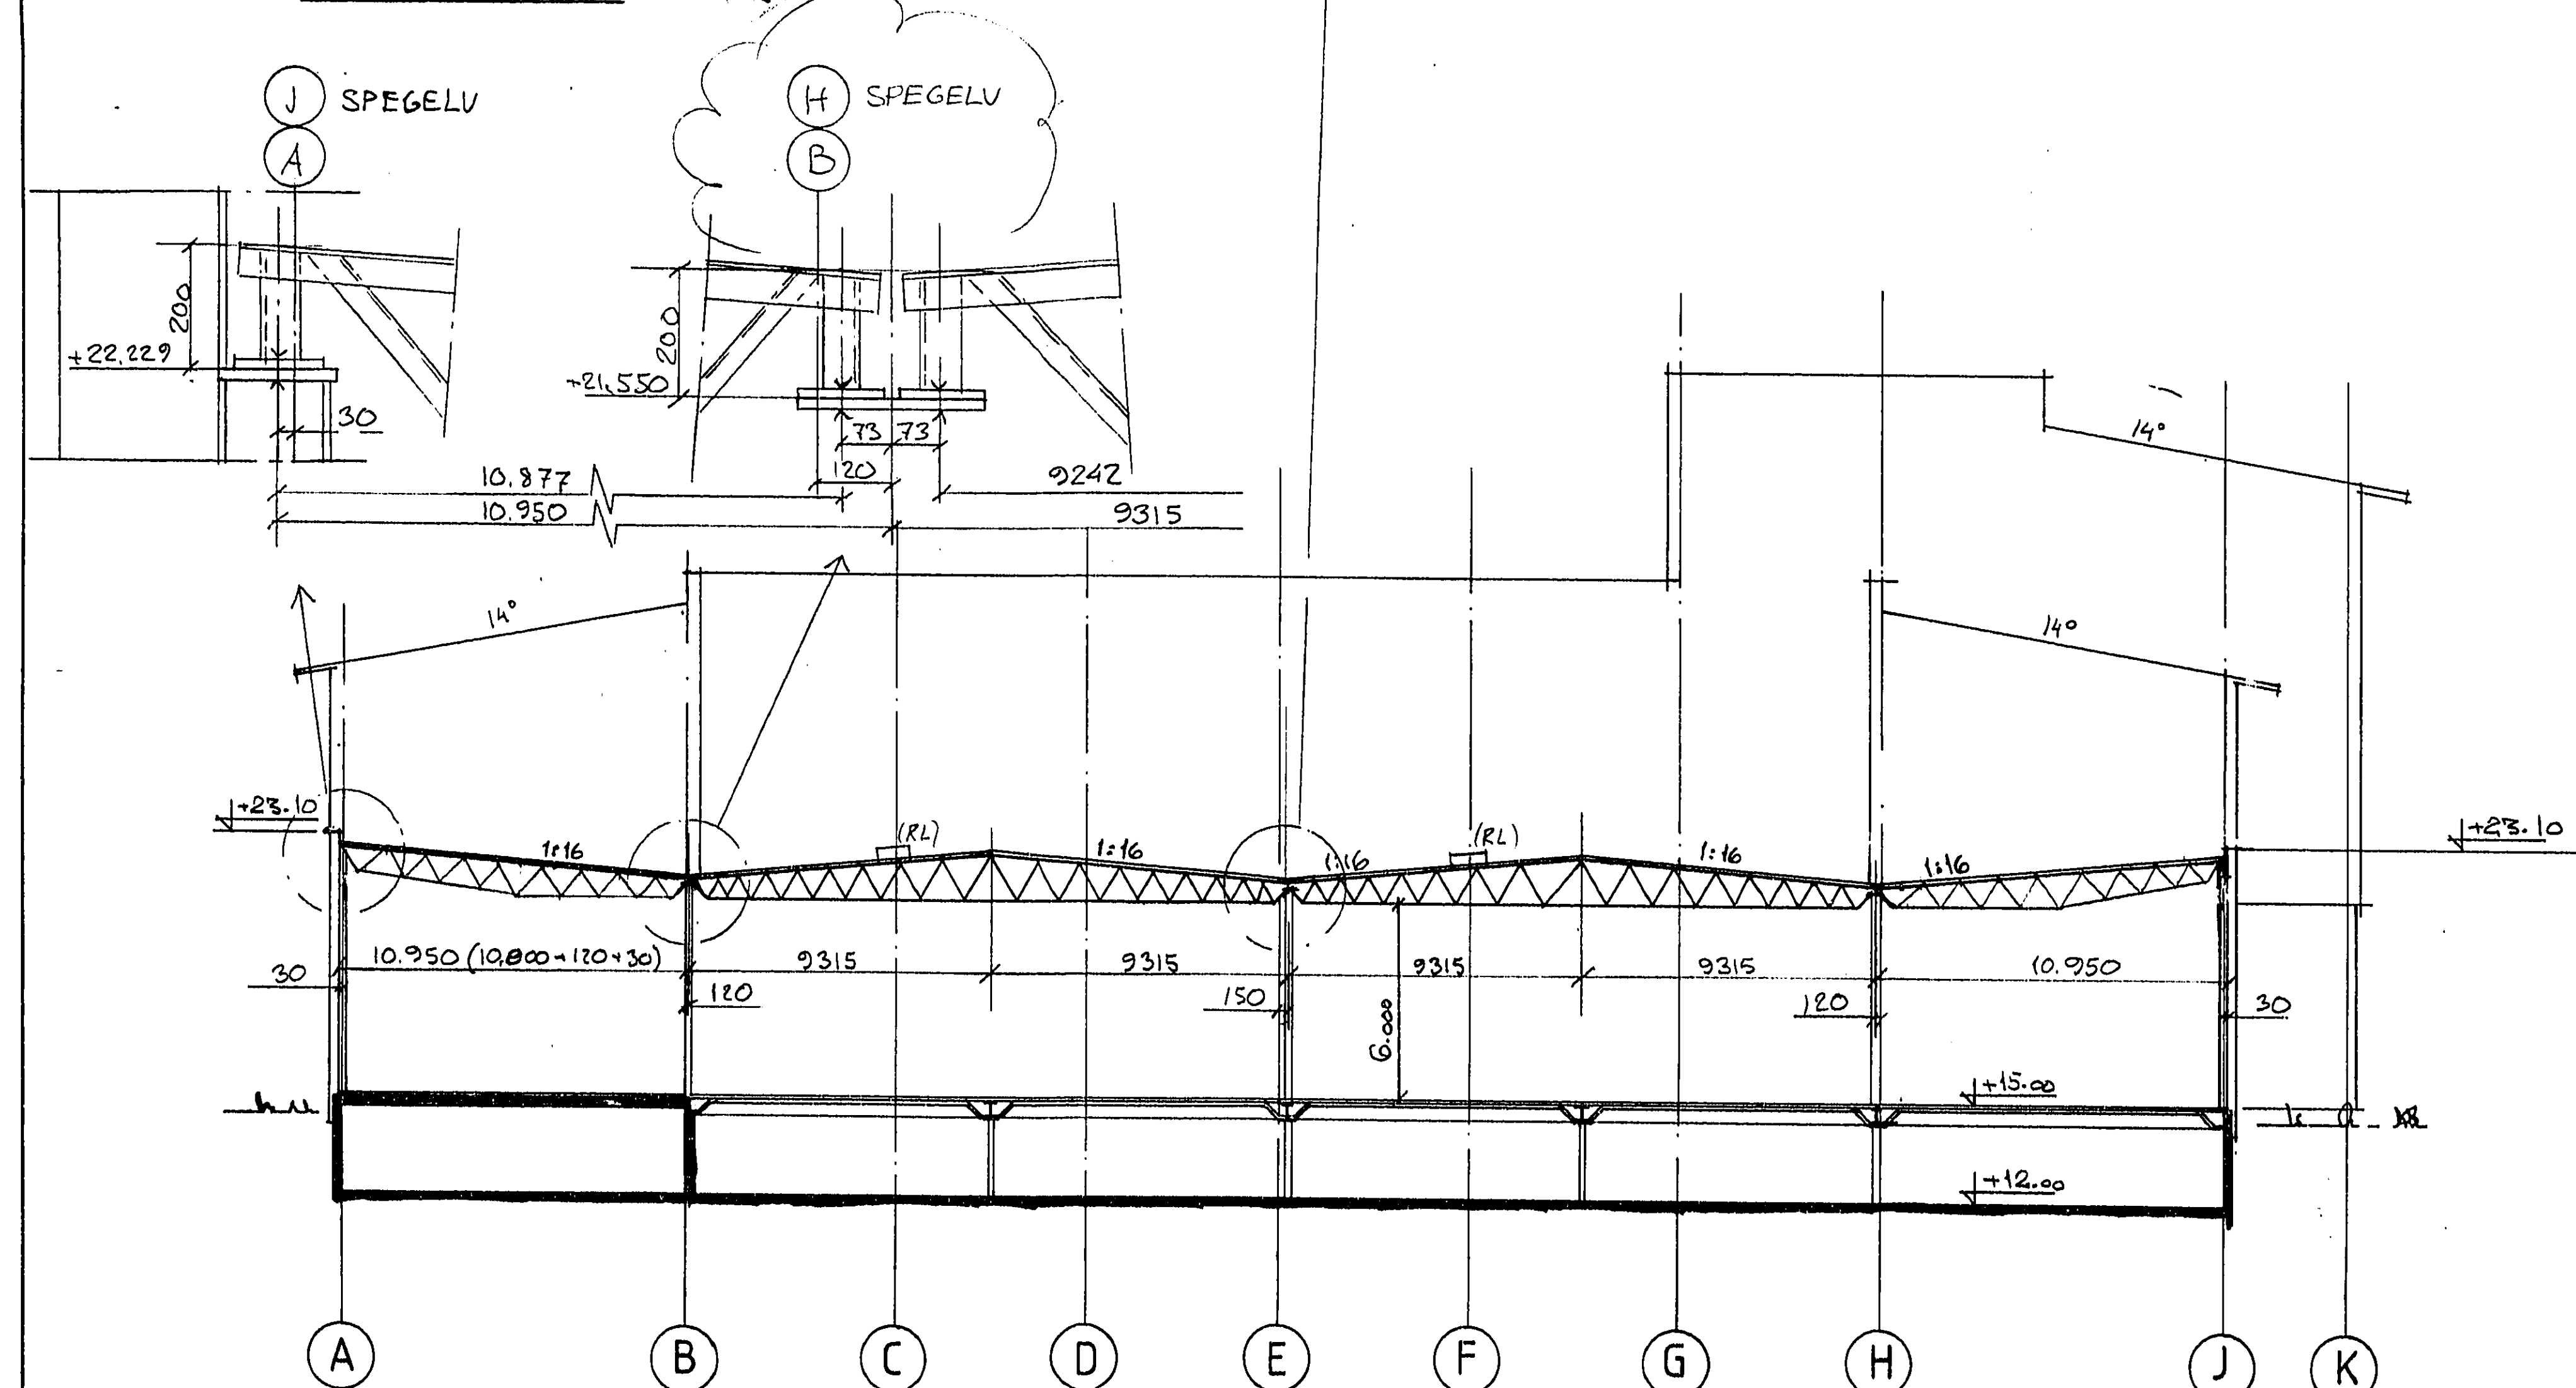


SEKTION A-A

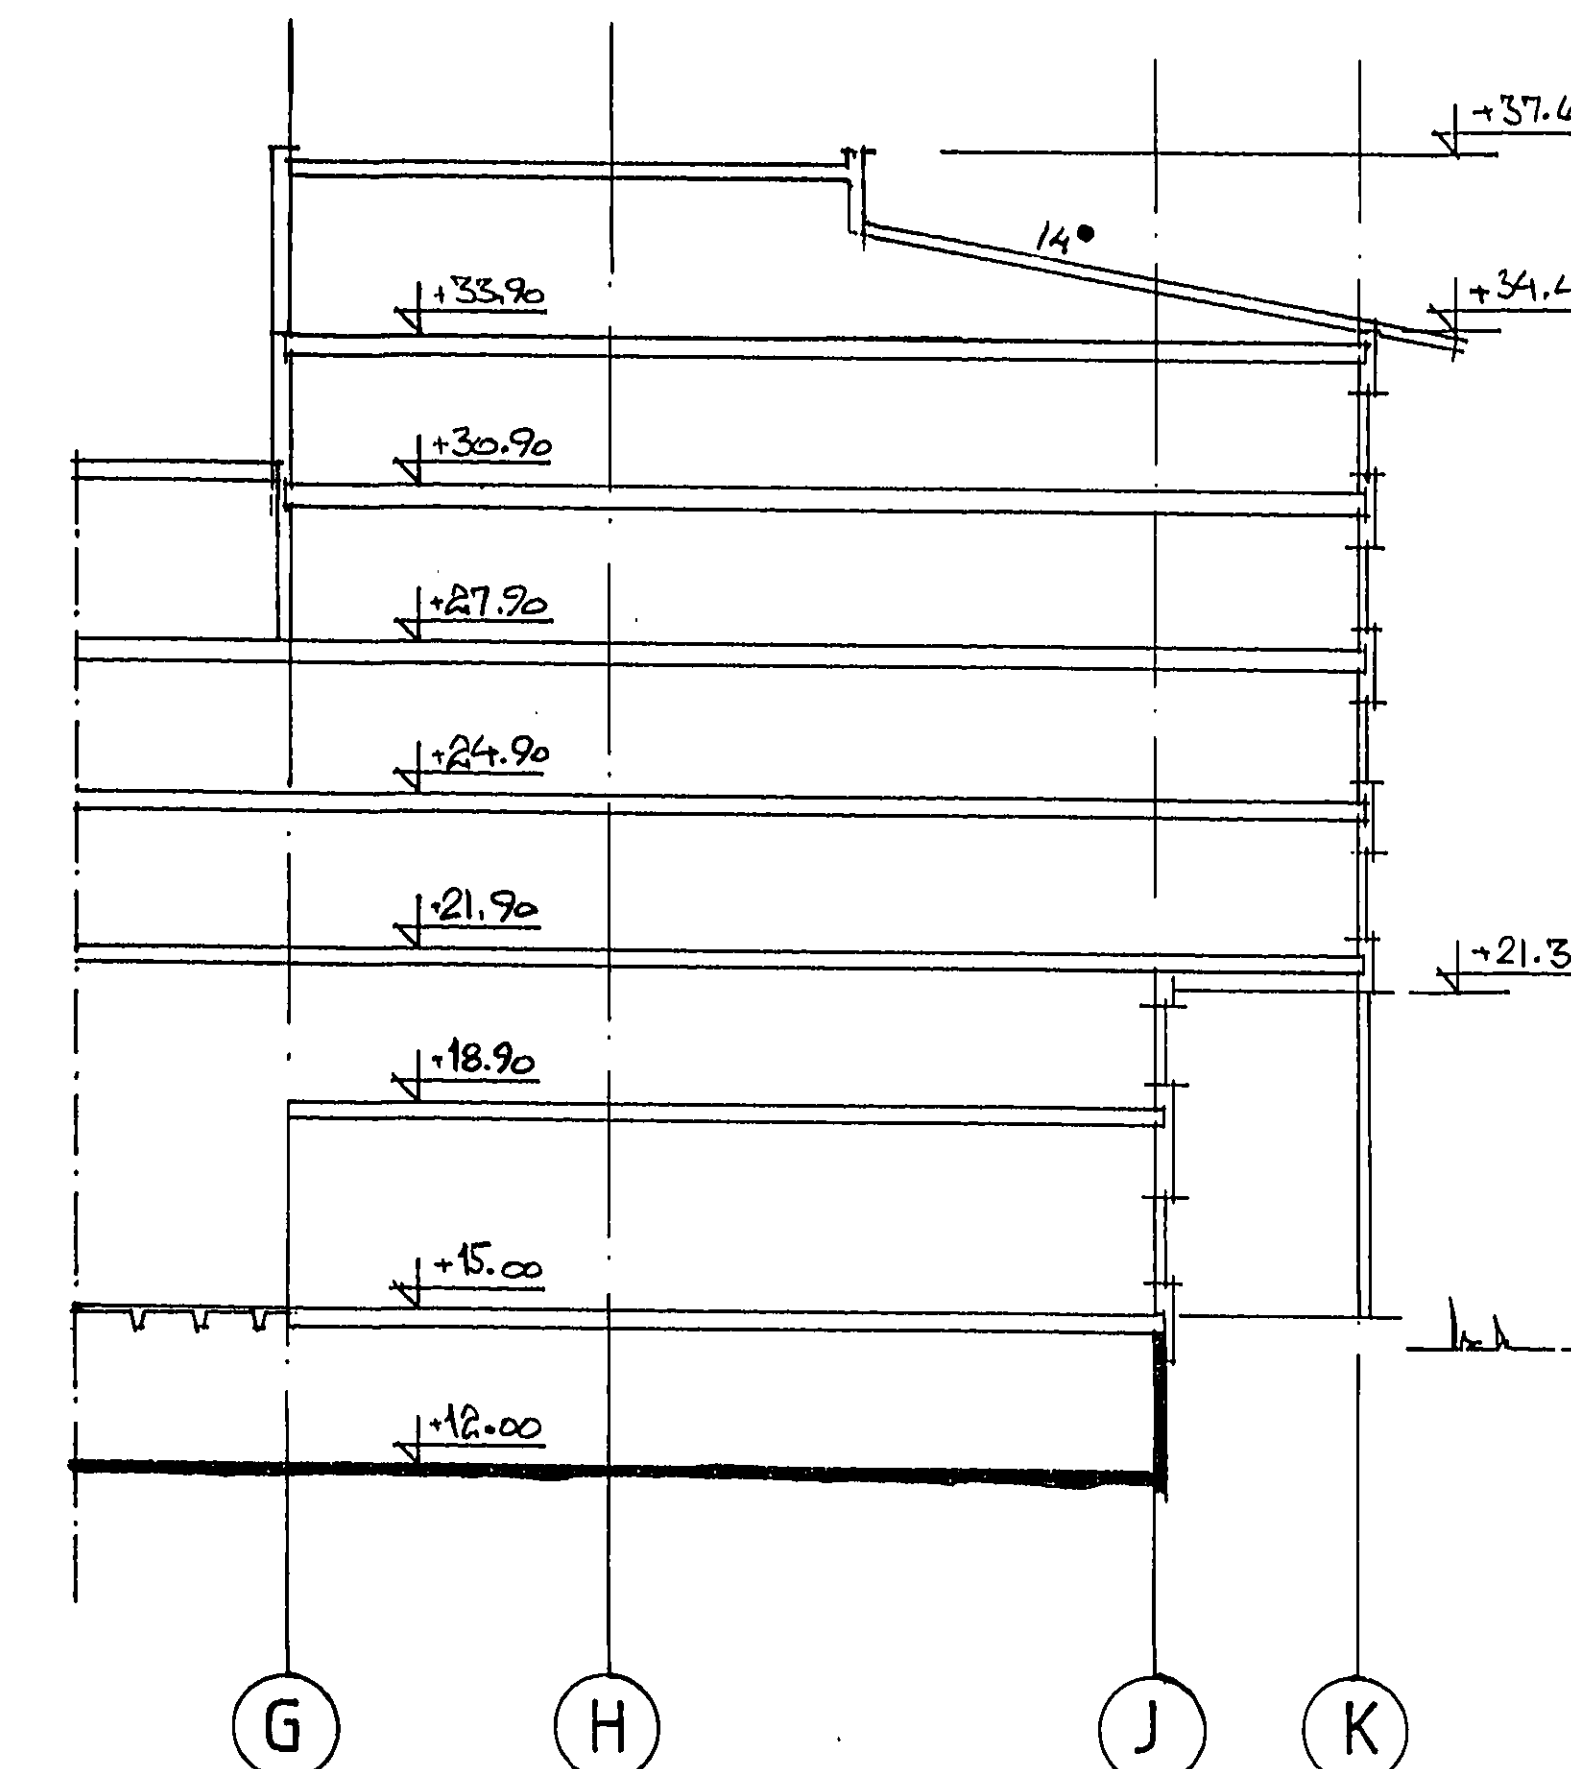

SEKTION C-C

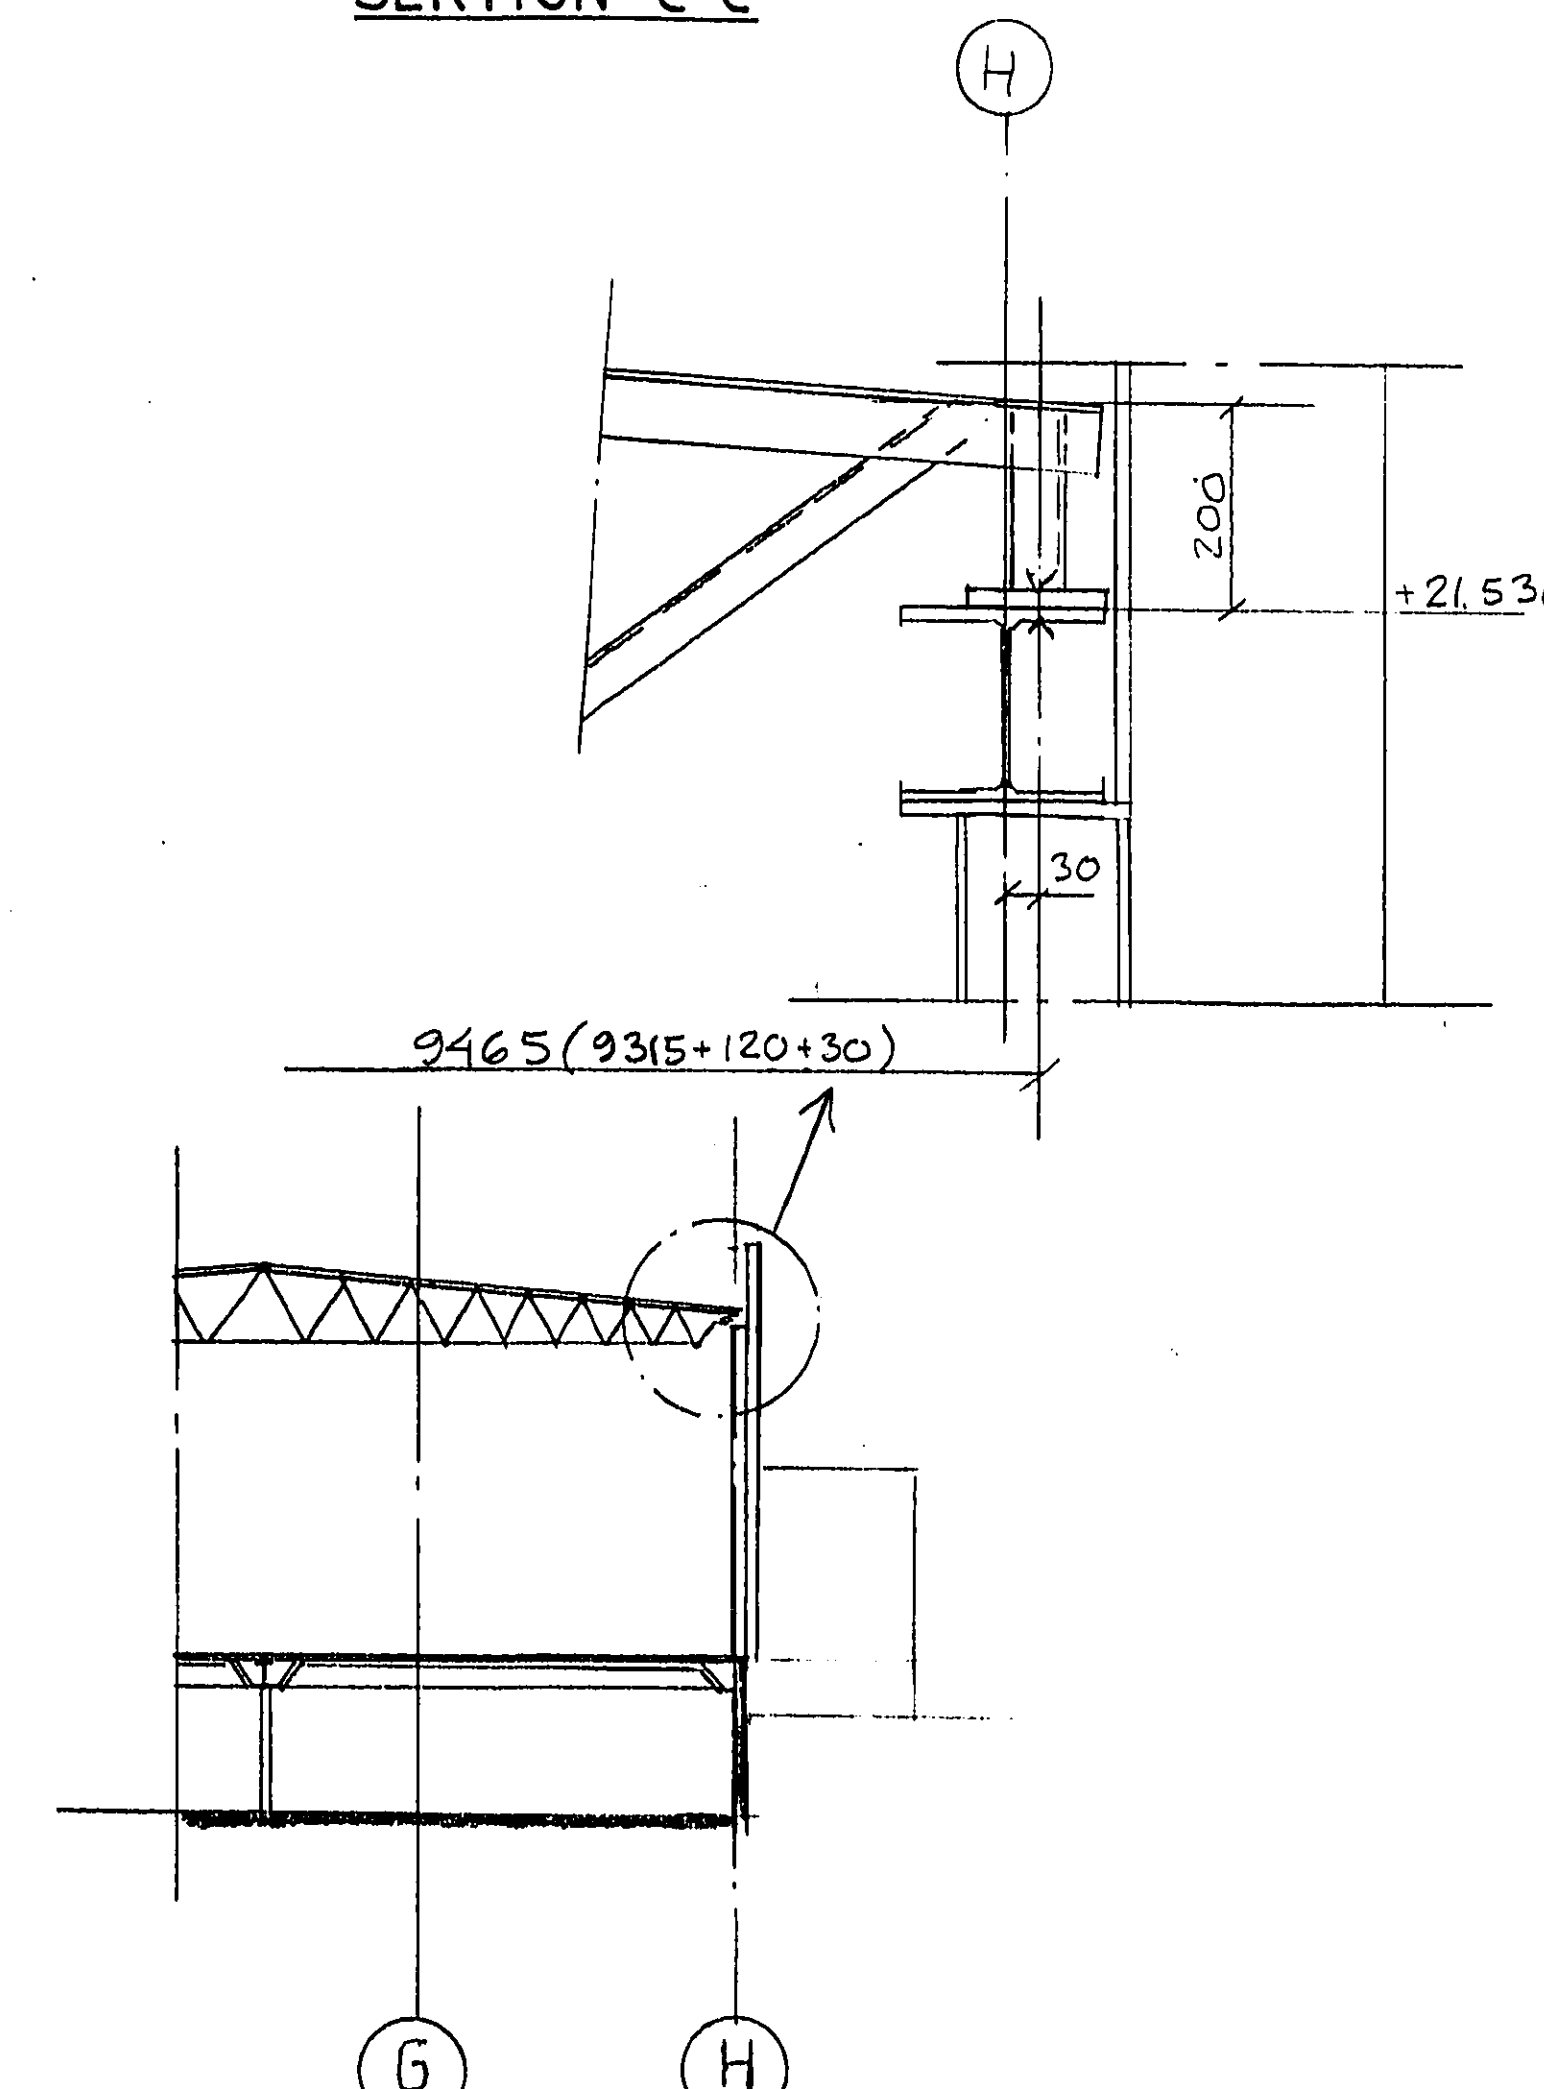


SEKTION F-F

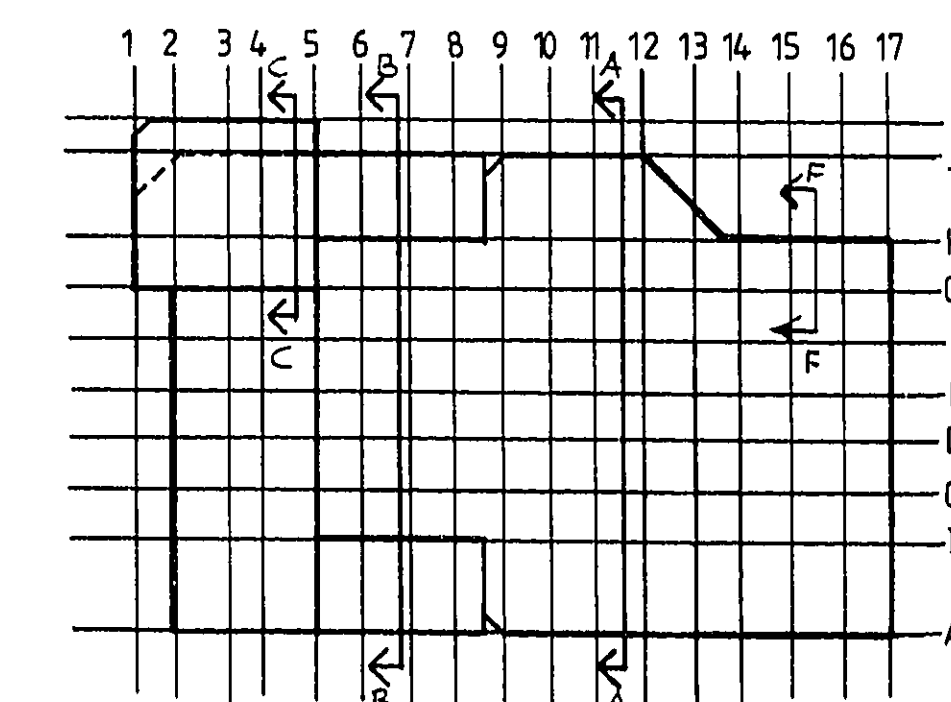


1990-09-06
 282/89-332


PLATZER AB Hallonbergsgatan 5 Hagsten Gårds Box 7802 172 07 Sundbyberg Tel. 08 08 00	E 1	STOMMELN ÄNDRAD	ST B	900390
	D 3	KORRA SEN F.F. KOMPL. MAT.	ST B	900123
	C 6	TILLK. KORREKTOR. ÄNDRA TITEL	ST B	891120
	B 1	ARBETSRITNING	ST B	891109
VBB konstruktörer BYGGKONSTRUKTIONSÄVDENINGEN BIBLIOTEKSG. • BOX 5038 • 102 41 STOCKHOLM TEL. 08-782 70 00	A	ÄNDRAD TAKLUTN	ST B	890910
	REG. ANT.	REVIDERINGEN AVSÄR	SIGN.	DATUM
RETAD: OIH KONSTR. AV: DIANSSJÄD AV STOCKHOLM: 89.06.01	ARBETSNUMMER: R 0434 RITNINGNUMMER: K 33:11	VEDDESTA 2:65, JÄRFÄLLA VEDDESTA FÖRETAGSCENTRUM II NYBYGGNAD AV KONTOR OCH LAGER PREFAB. STOMME SEKTION A-A / SEKTION B-B SEKTION C-C SKALA 1:200	KOD TYP POB 89.06.01	DATUM 89.06.01

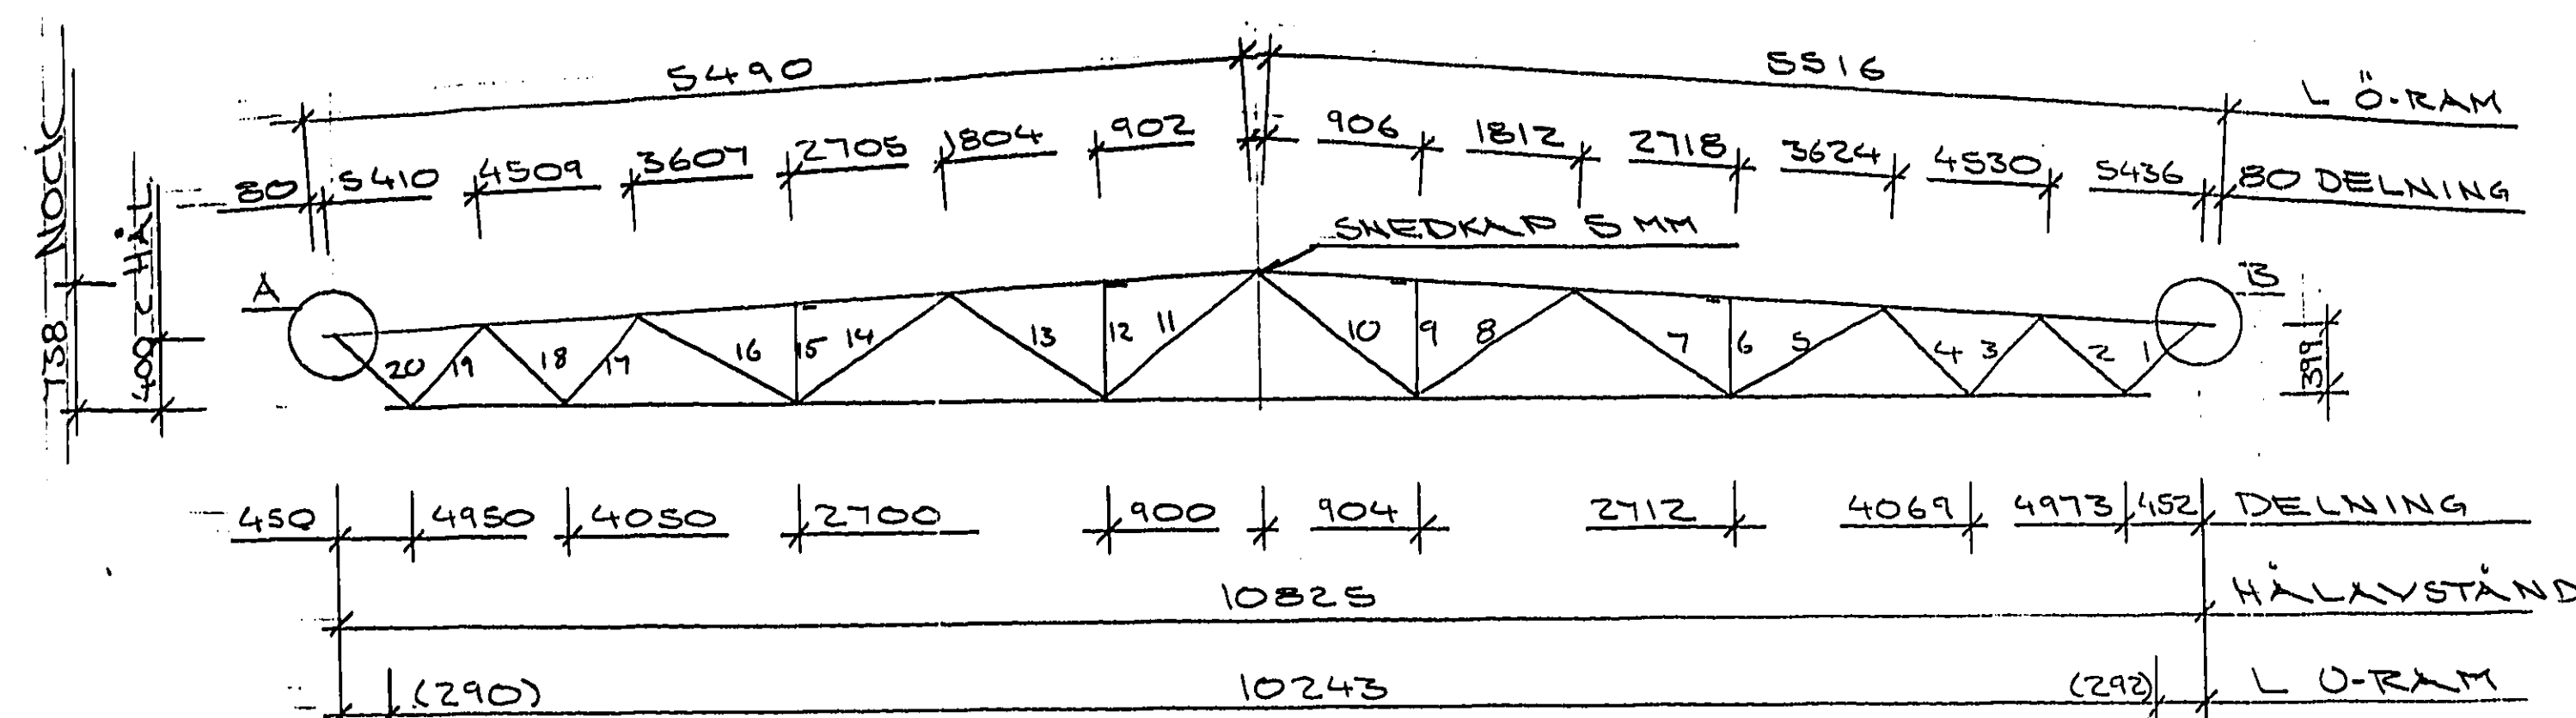


F4A ANTAL: 1 ST

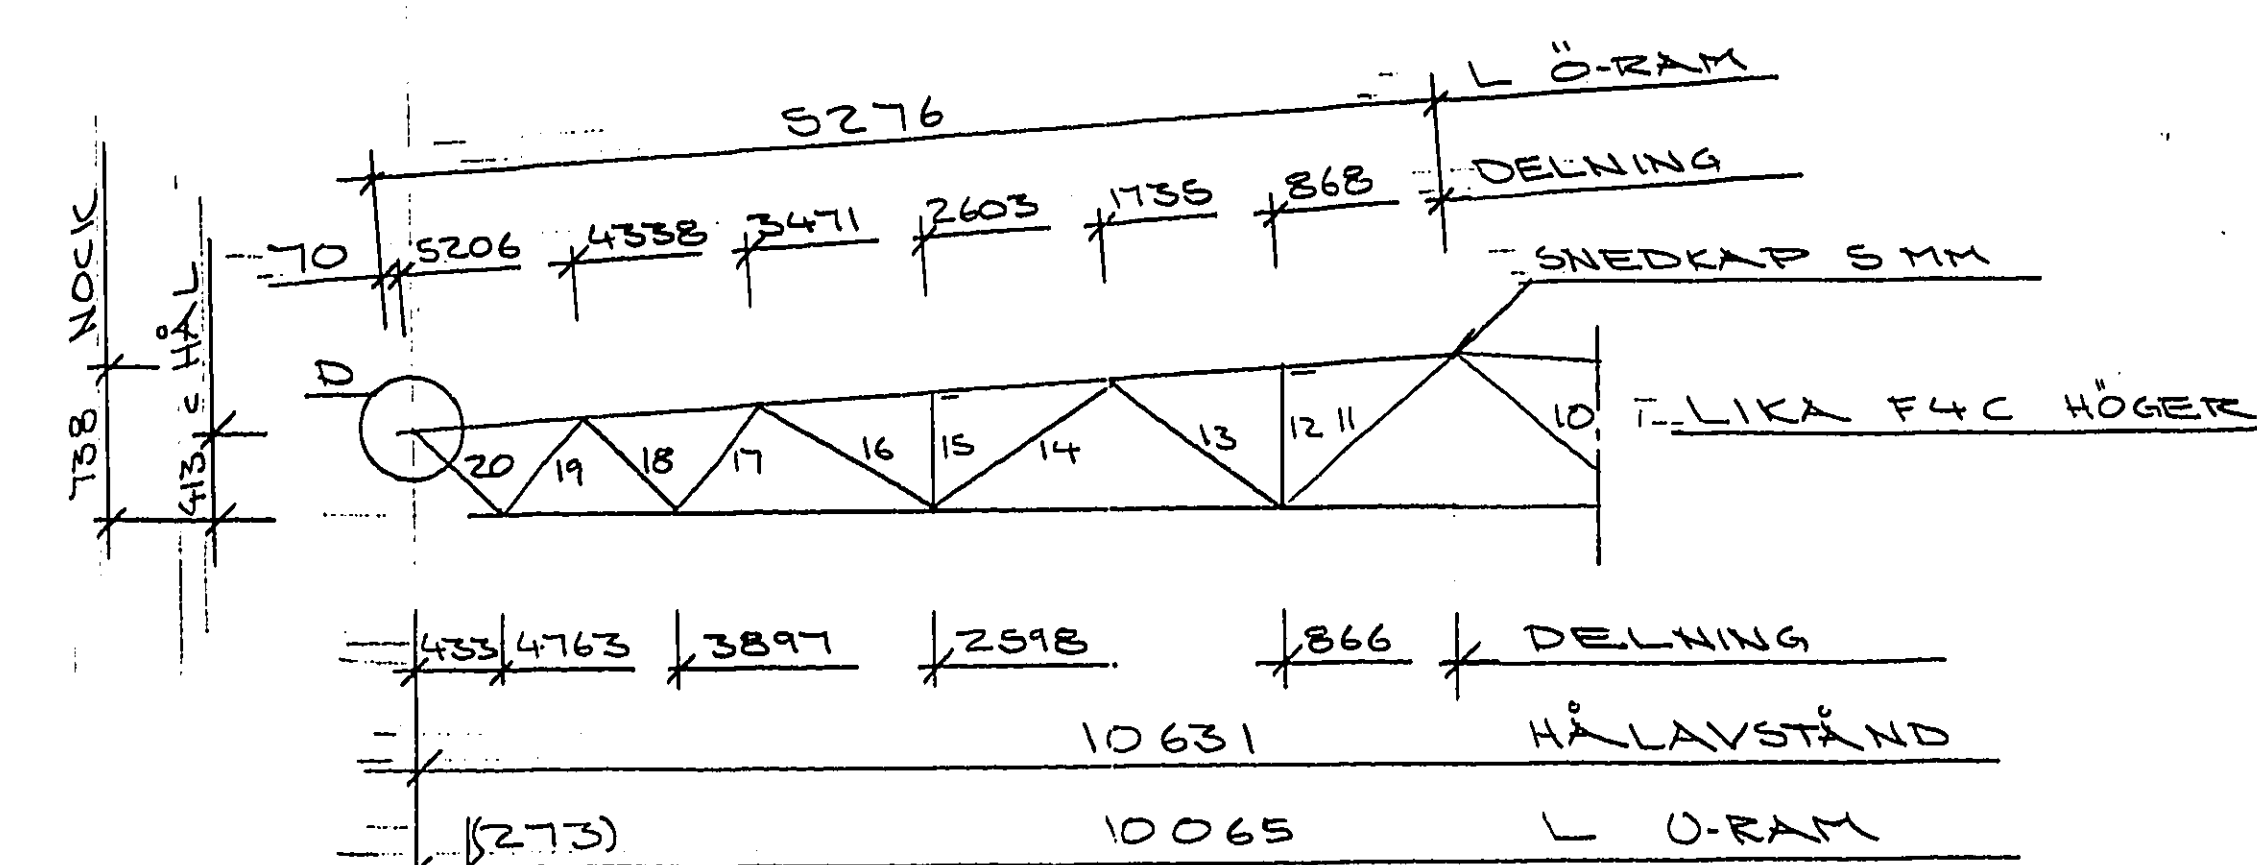


F4B ANTAL: 1 ST

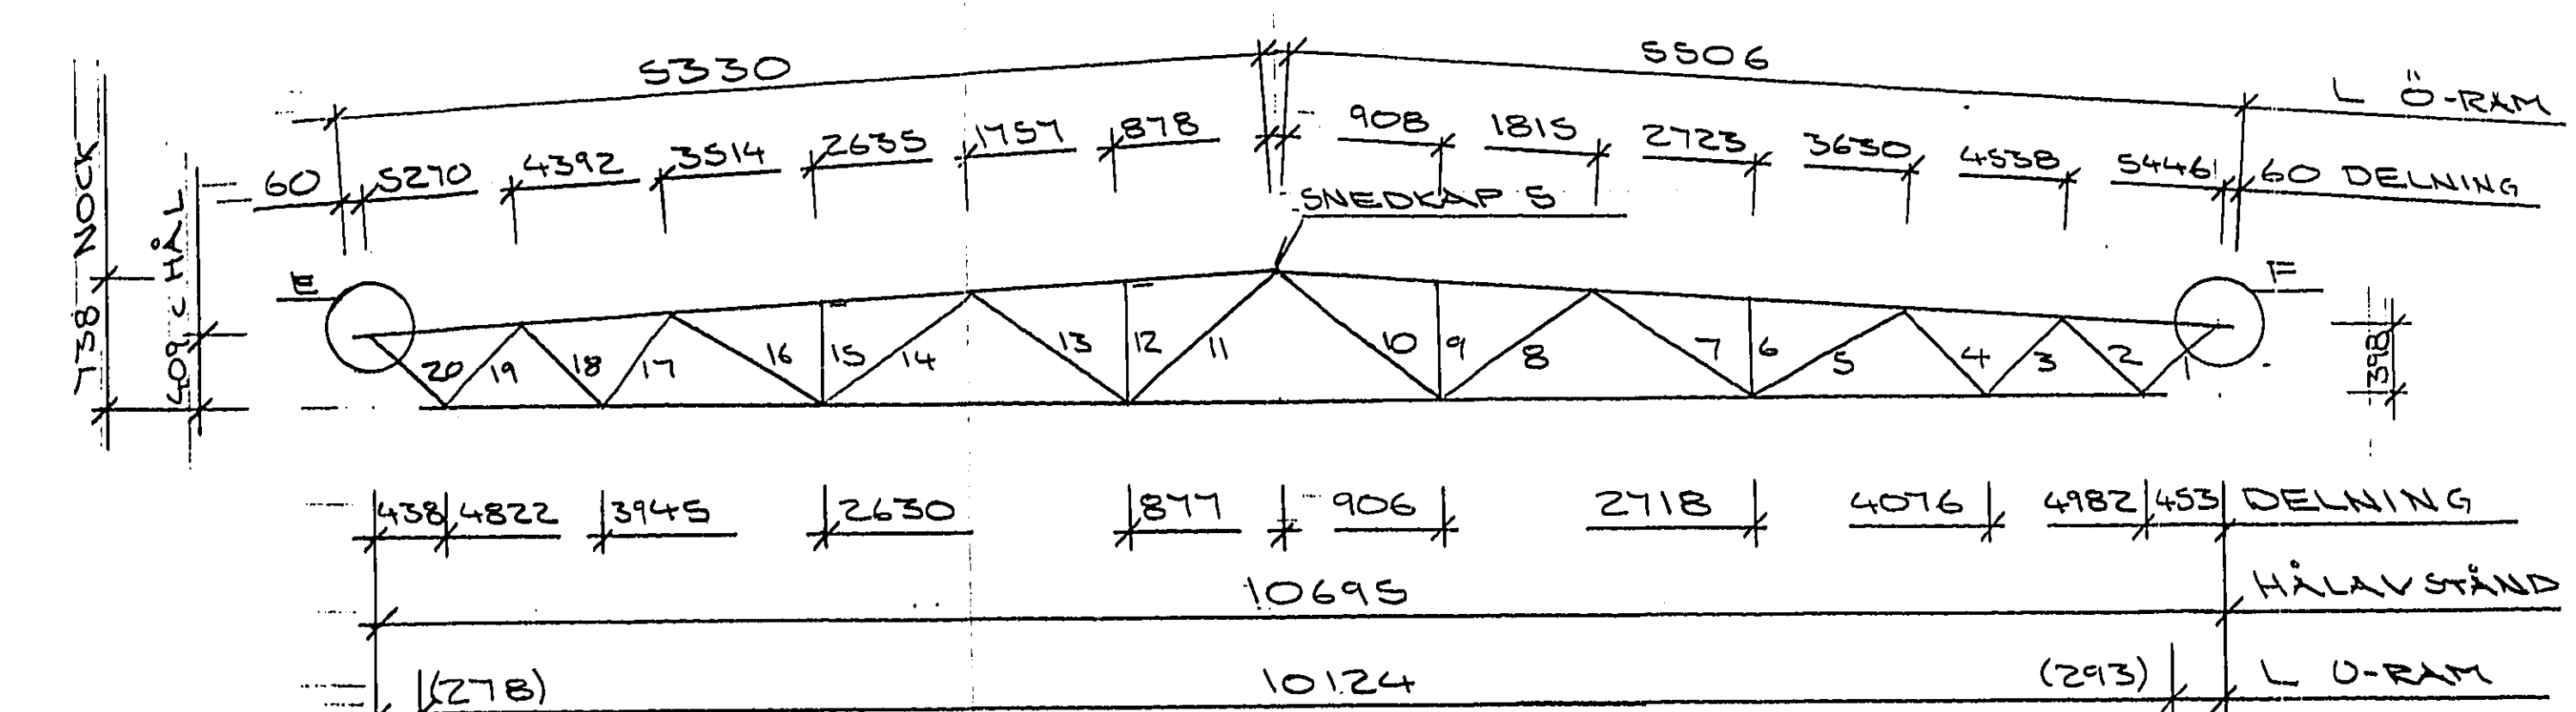


F4C ANTAL: 1 ST

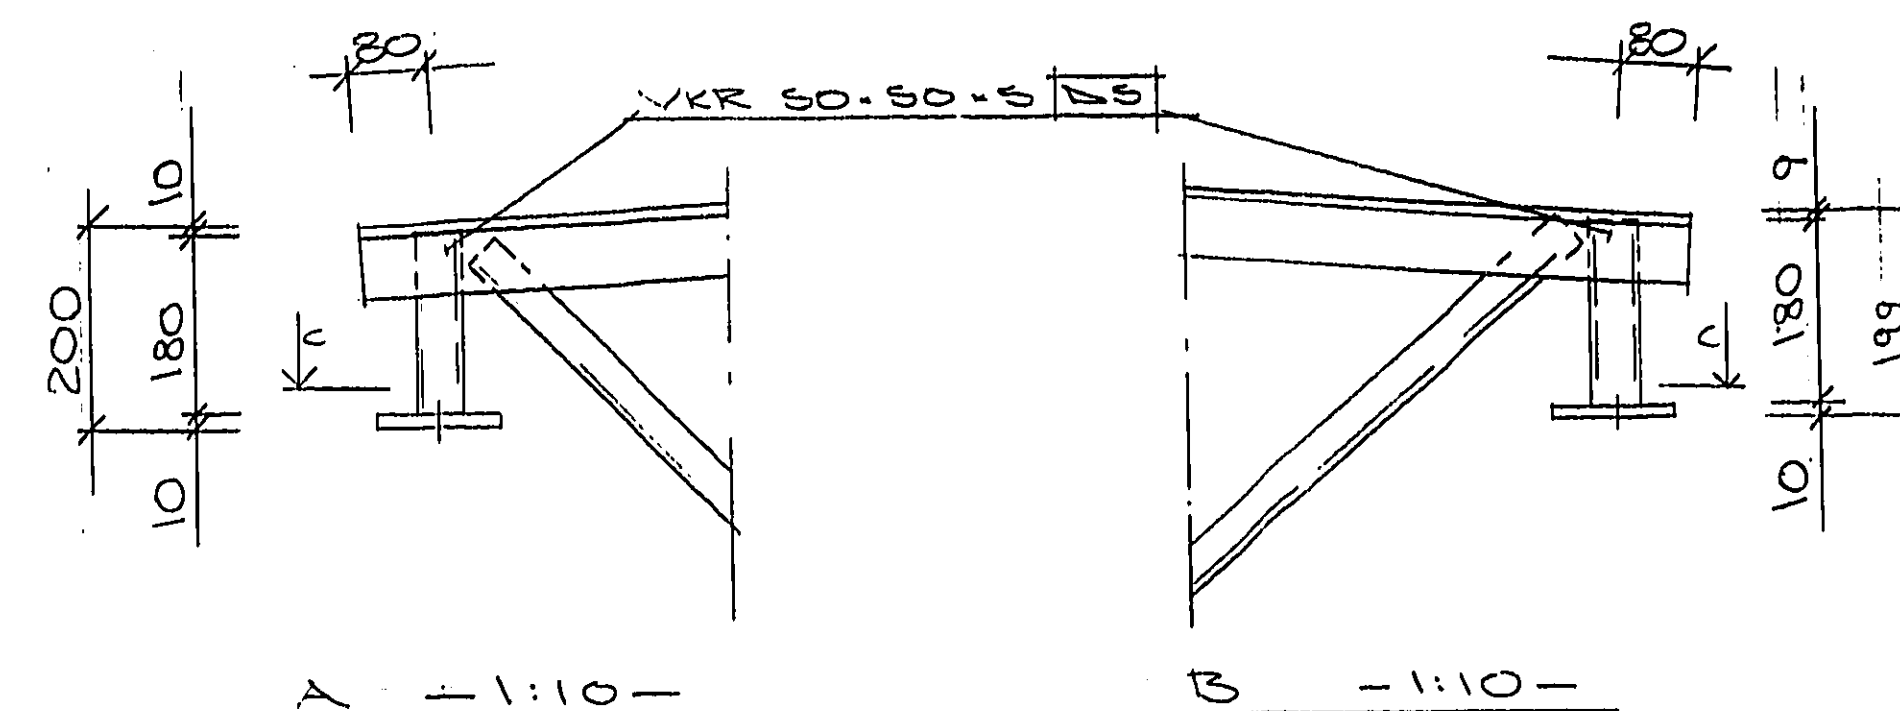



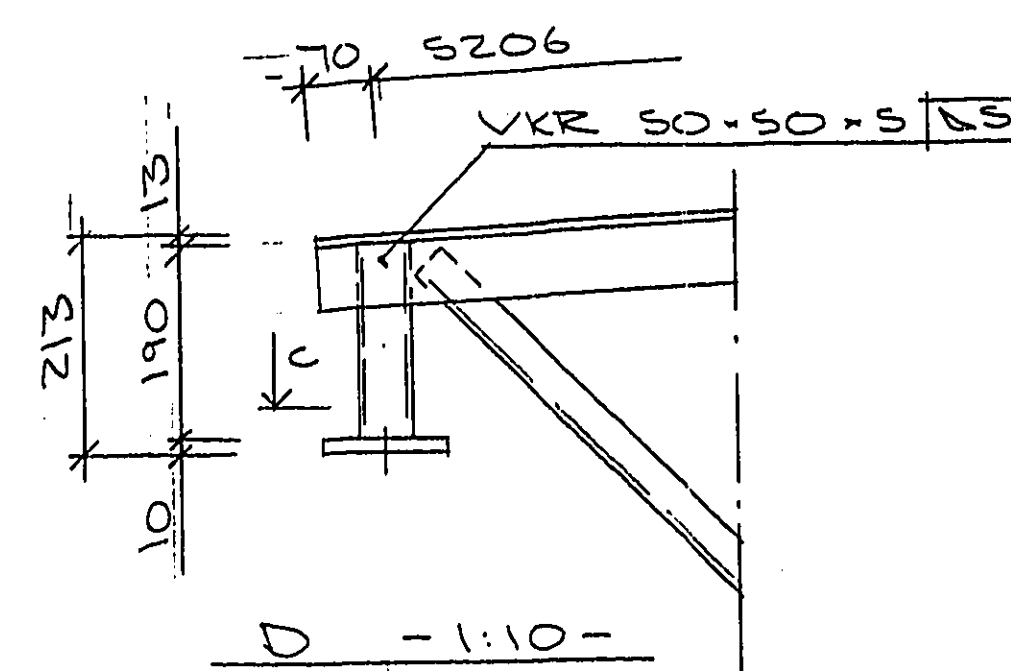


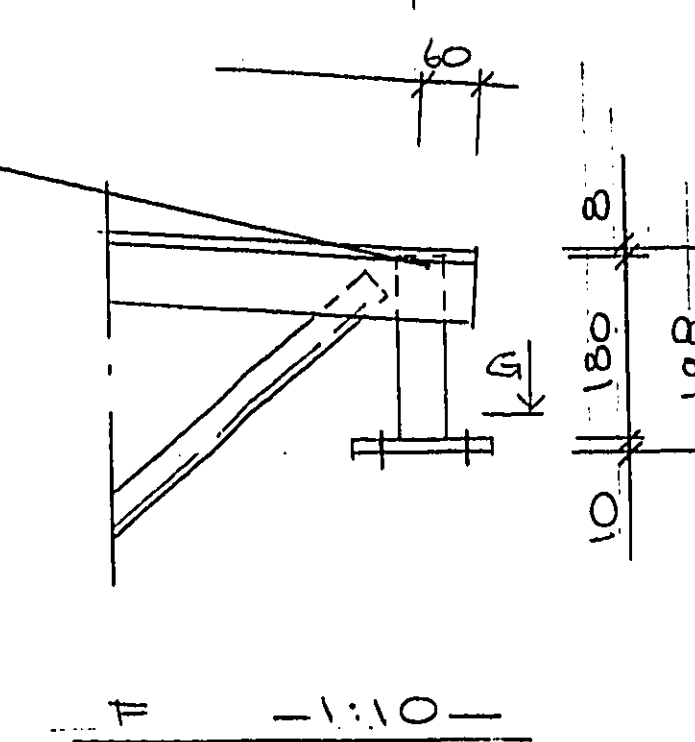

F - 1:10-

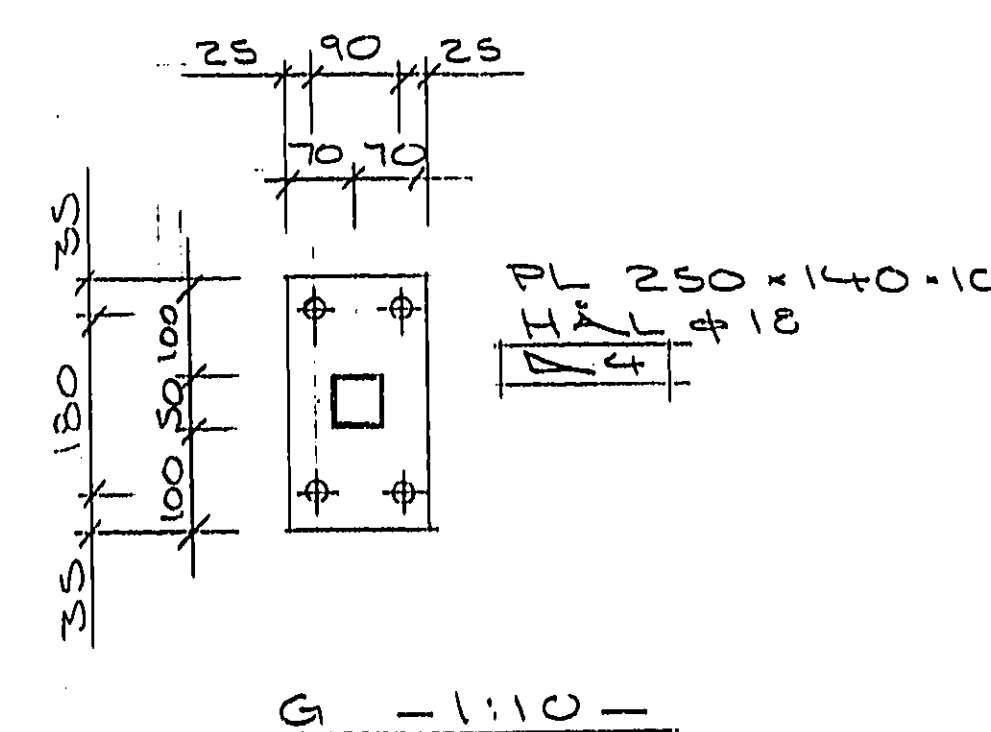

G - 1:10-

FÖRESKRIFTER

ORDERNR: 1383 POS: P4A - P4C

GÄLLANDE NORMER: NR, BSK.

SÄKERHETSKLASS 3, UTPYRANDEKLASS 6C, SVETSKLASS WC
SKÄRKLASS SK1, MÅLKLASS M1

TAKLUTNING: 3.6 GRADER (1/36).

SNÖZON 1.5

FACKVERKSVIKT: 400 KG

SUMMA JÄMNT UTBREDD LAST EXKL. FACKVERKSVIKT: 10.824 KN/M

VÄNSTER BROTTLAST 15.574 KN/M BRUKSLAST 10.824 KN/M

HÖGER BROTTLAST 15.574 KN/M BRUKSLAST 10.824 KN/M

ÖVERHÖJNING: 27 MM

YTBEHANDLING: R52

KULÖR: 556 27 GRÅ (NCS 3000)

TOTALAREAKONTROLL UTFÖRES PÅ: U-RAM

SIDOSTÄGNING AV Ö-RAM C 200 MM.

LITT	ANT	BENÄMN.	DIMENSION	KVAL.	SVETS KÄRNS LÖSL.
					ANNA
1	4	Ö-RAM	70x70x7	SS 2132	
2	2	U-RAM	L 60x60x5	SS 2132	
3	2	DIAG.	U 50	SS 2132	
4	4	KNAP BR	U 50-100	SS 2132	STANDARD


MONTAGEANVISNING

UNDER MONTAŽETIDEN SKALL FACKVERKET STÄGAS PÅ BALNMITT FÖR ATT FÖRHINDRA UTKNÄCKNING I SIDLED. EV. SIDOKRÖKIGHET JUSTERAS I SAMBAND MED TAKMONTAGE.


GENERELL TOLERANS (GÄLLER OM INTE ANNAT ANGES)

	HALAVSTÄND
UPPLAGSHÖJD	±5
NOCKHÖJD	±5
FÖTHÖJD	±3
AVSTÄND	±10
UPPLAG-1:1 G KNOTPUNKT	±10
UNDERRAM	±10

PRINCIP ENLIGT SMS 715 GROV

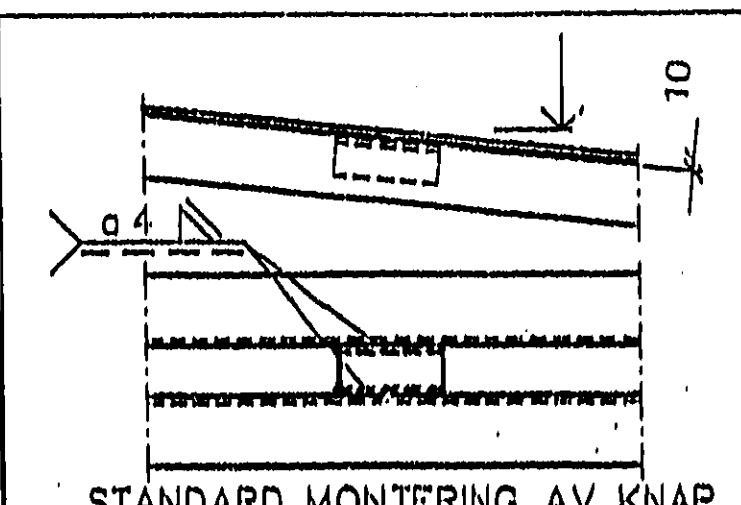

STANDARD MONTERING AV KNAP

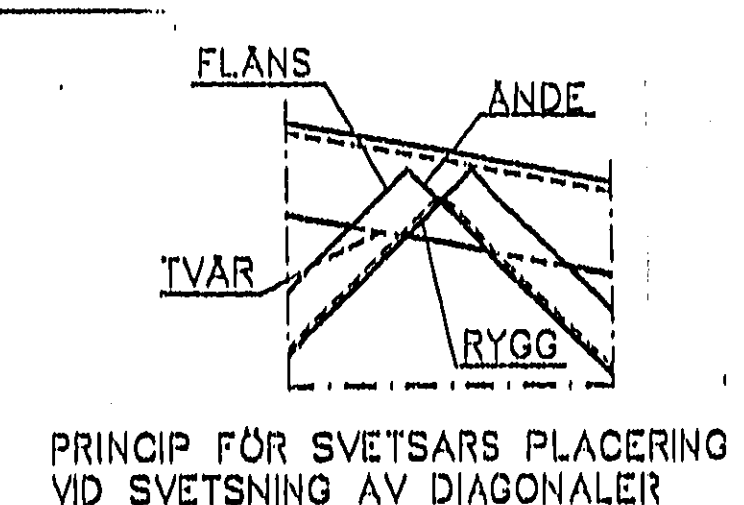

PRINCIP FÖR SVETSARS PLACERING VID SVETSNING AV DIAGONALER

STREGA Stålbjggnader AB
Inneföretaget i ytterkanten
stålbyggnader som ger jämnhet

763 02 Svan Skede
Telefon 0228 - 404 00
Telefax 0228 - 421 13

Först konstruerad av: Datum: Handbyggas av: Datum: Granskad godkänd av: Datum:

GNV
BALKEN

GN GÖTE NYBERG
I PITEÅ AB
Batterigatan 6
Box 79
941 20 PITEÅ
Tel. 0911-101 80

PITÄS AV KONSTRUKTION AV: BLM
PITEÅ 1991-10-08


ANKOM 1991-10-24

A	ALLM.	BLM	01-10-17
BET	ANT	ANDERINGEN AVSE	SIGN. DATUM


VEDDESTA 2:65 JÄRFÄLLA
VEDDESTA FÖRETAGSCENTRUM HUS 3
NYBYGGNAD AV INDUSTRIBYGGNAD
FACKVERK F4A-C

SKALA 1:50 1:10

1383:04

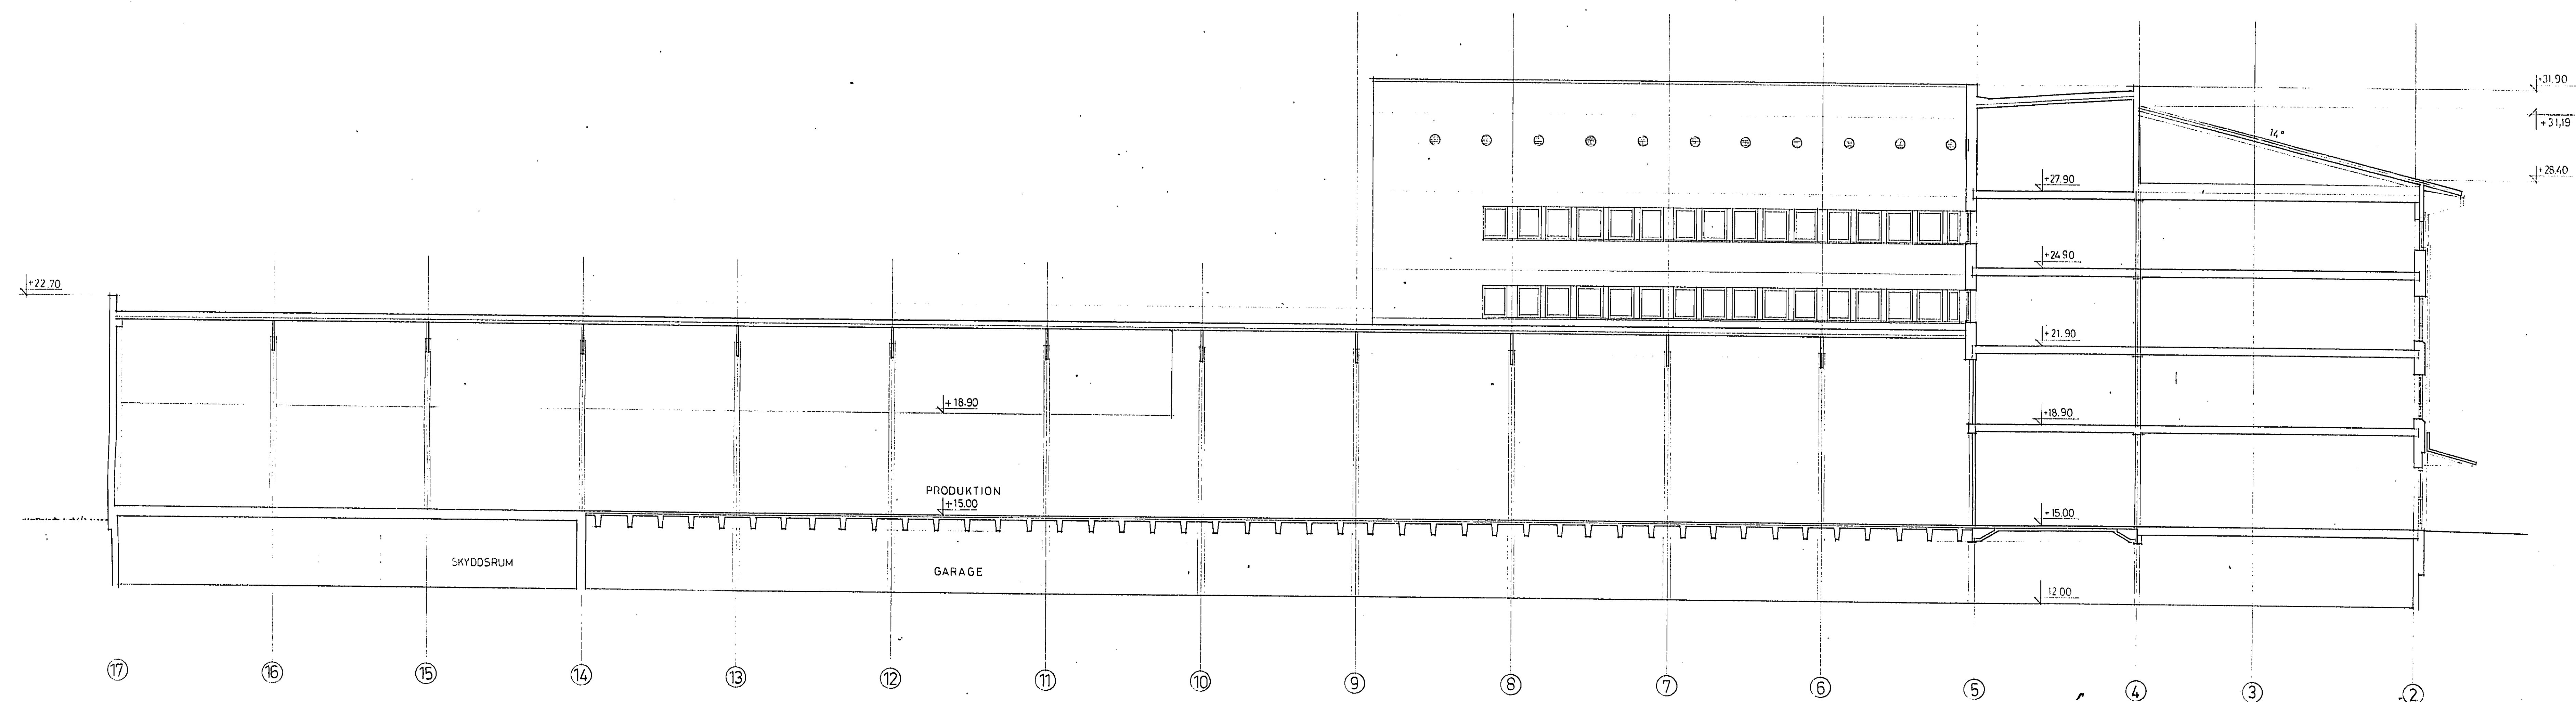

SEKTION D-D/ FASAD MOT NORDOST 1:100

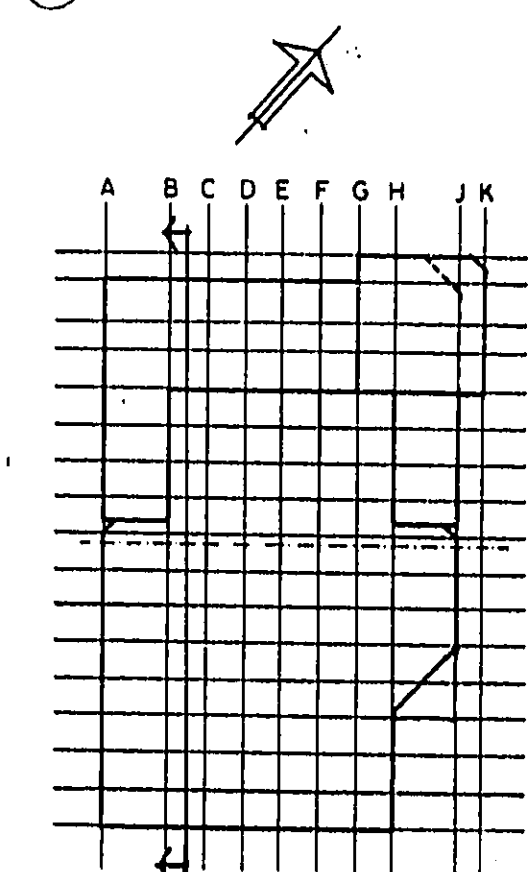

Tjänstbygglöv
nämnr. 1000 5
deleg. nr 521
1990 11 10

287/89-332

90. -02 -18




90. 07. 18

	A	ENTRESOL 4-5	9-17	00.06.29
	REG AN	REGIÖFSTRENNAR AVSER	DATUM	



L&V LUND och VALENTIN
arkitektab

VEDESTA 2/65, JÄRFÄLLA
VEDESTAS FÖRETAGSCELIUM II
NYBYGGNAD AV FASAD OCH LAGER

VERKSAMHETEN I: 900 214 - 40 100 00

SEKTION D-D / KONTOR MOT NÖRDSÖ

HANTALIN LWAK STRÖM	HANDLING LW	NOTIS LW
PRYNTA:	ARB. 40-8859-02	DAGEN 08/08-05
<i>Handwritten signature</i>		11:00
		A00:5

129830

BETECKNINGAR

Pos	Antal	Beteckning
①	1 st	Log-antenn med mast. Vikt: max 500 kg Basplatta 400 x 400
②	3 st	Fästen för staglinor till Log-antennmast
③	1 st	Dipol-antennmast Basplatta 290 x 225
④	6 st	Fästen för antennlinor till Dipol-antenn
⑤	4 st	Fästen för staglinor till Dipol-antennmast
⑥	1 st	Antennmast sändare Vikt: max 100 kg Ej försedd med staglinor Basplatta ϕ 250
⑦	3 st	Rörfäste för ϕ 45 rör Höjd: 2,0 m
⑧	1 st	Rörfäste för ϕ 80 rör

Tillhör byggnads
ämndbeslut nr 129830
telegbeslut nr 129830
1990-11 19

289/R-332

90-09-18

REG	ANT	REGISTRERINGEN AVSER	DATUM	SIK
		VEDDESTA 2:65, JÄRFÄLLA VEDDESTA FÖRETAGSCENTRUM II		
		TAKPLAN PLACERING AV ANTENN-MASTEN, MM		
			DATUM 90-07-31	SKALA 1:200
			RYTH NR A00:803	REG

L&V LUND OCH VALENTIN
arkitekter ab






HANDL. ARK. L. WAHLSTRÖM
RITAD AV LW

ANSVARIG
an W Wahlström

ARE. NR 40:6859-14

BYGGNADSLOVSHANDLING

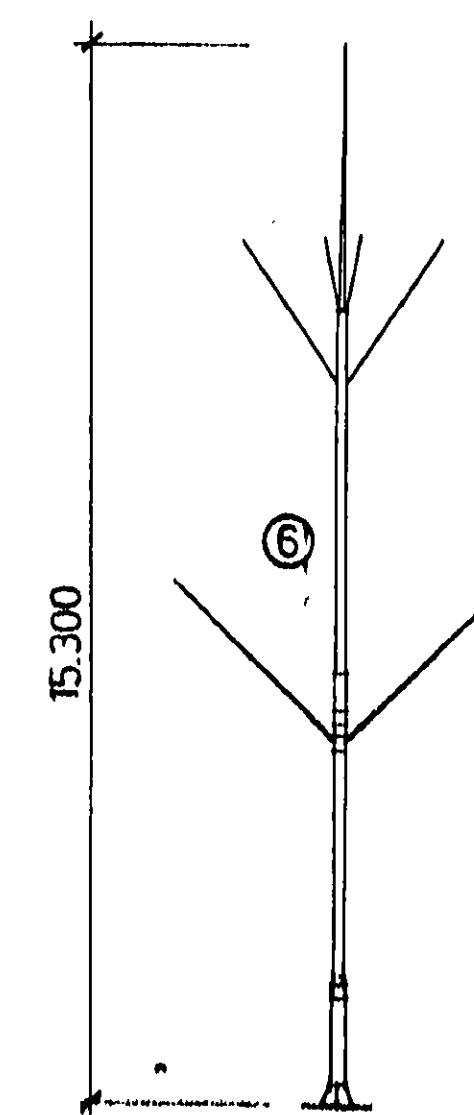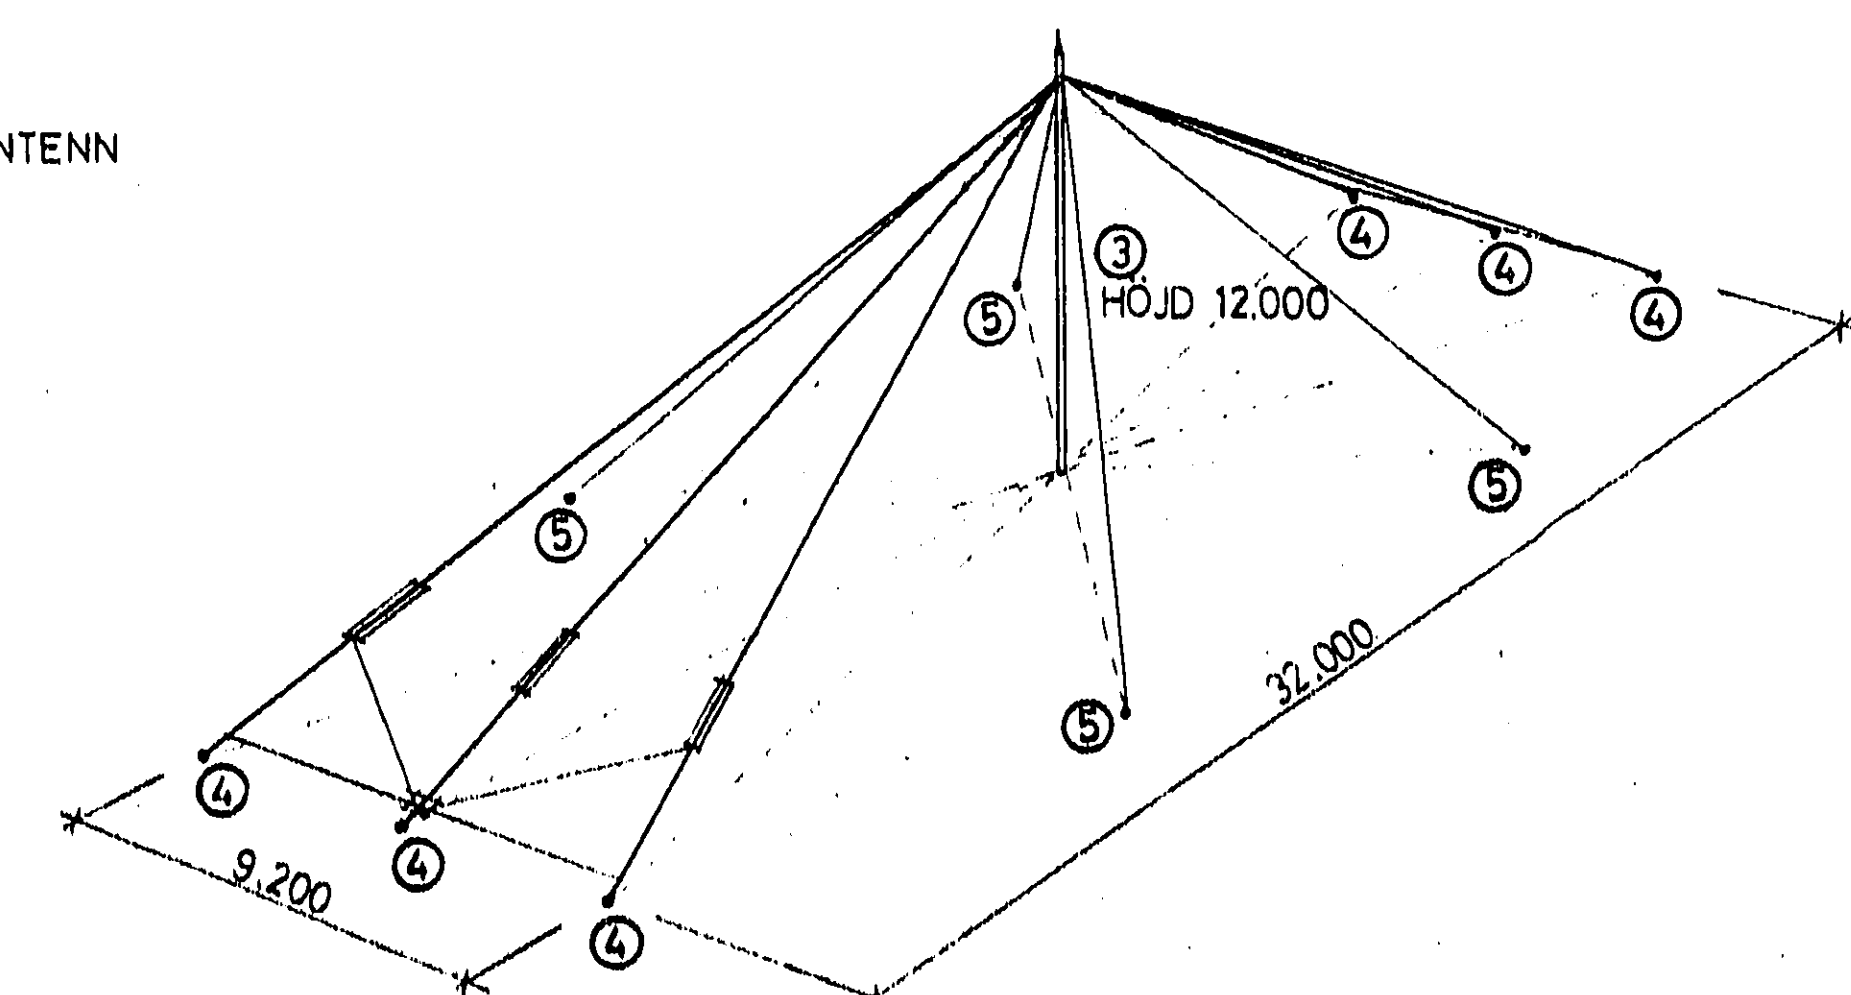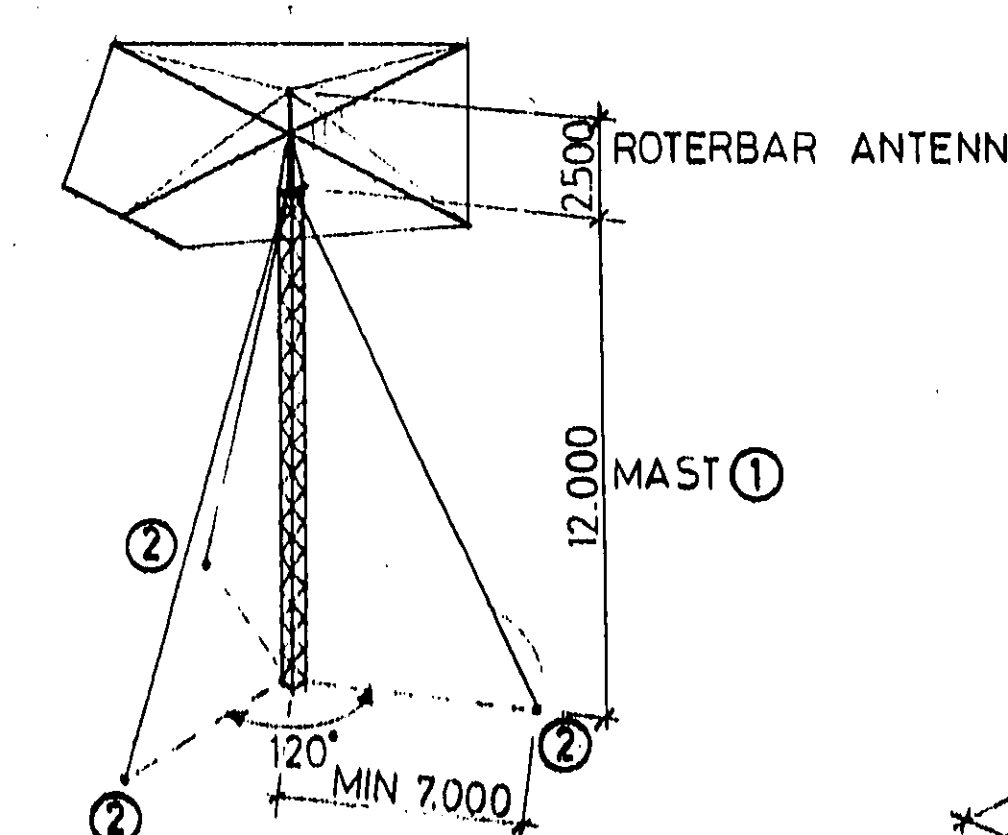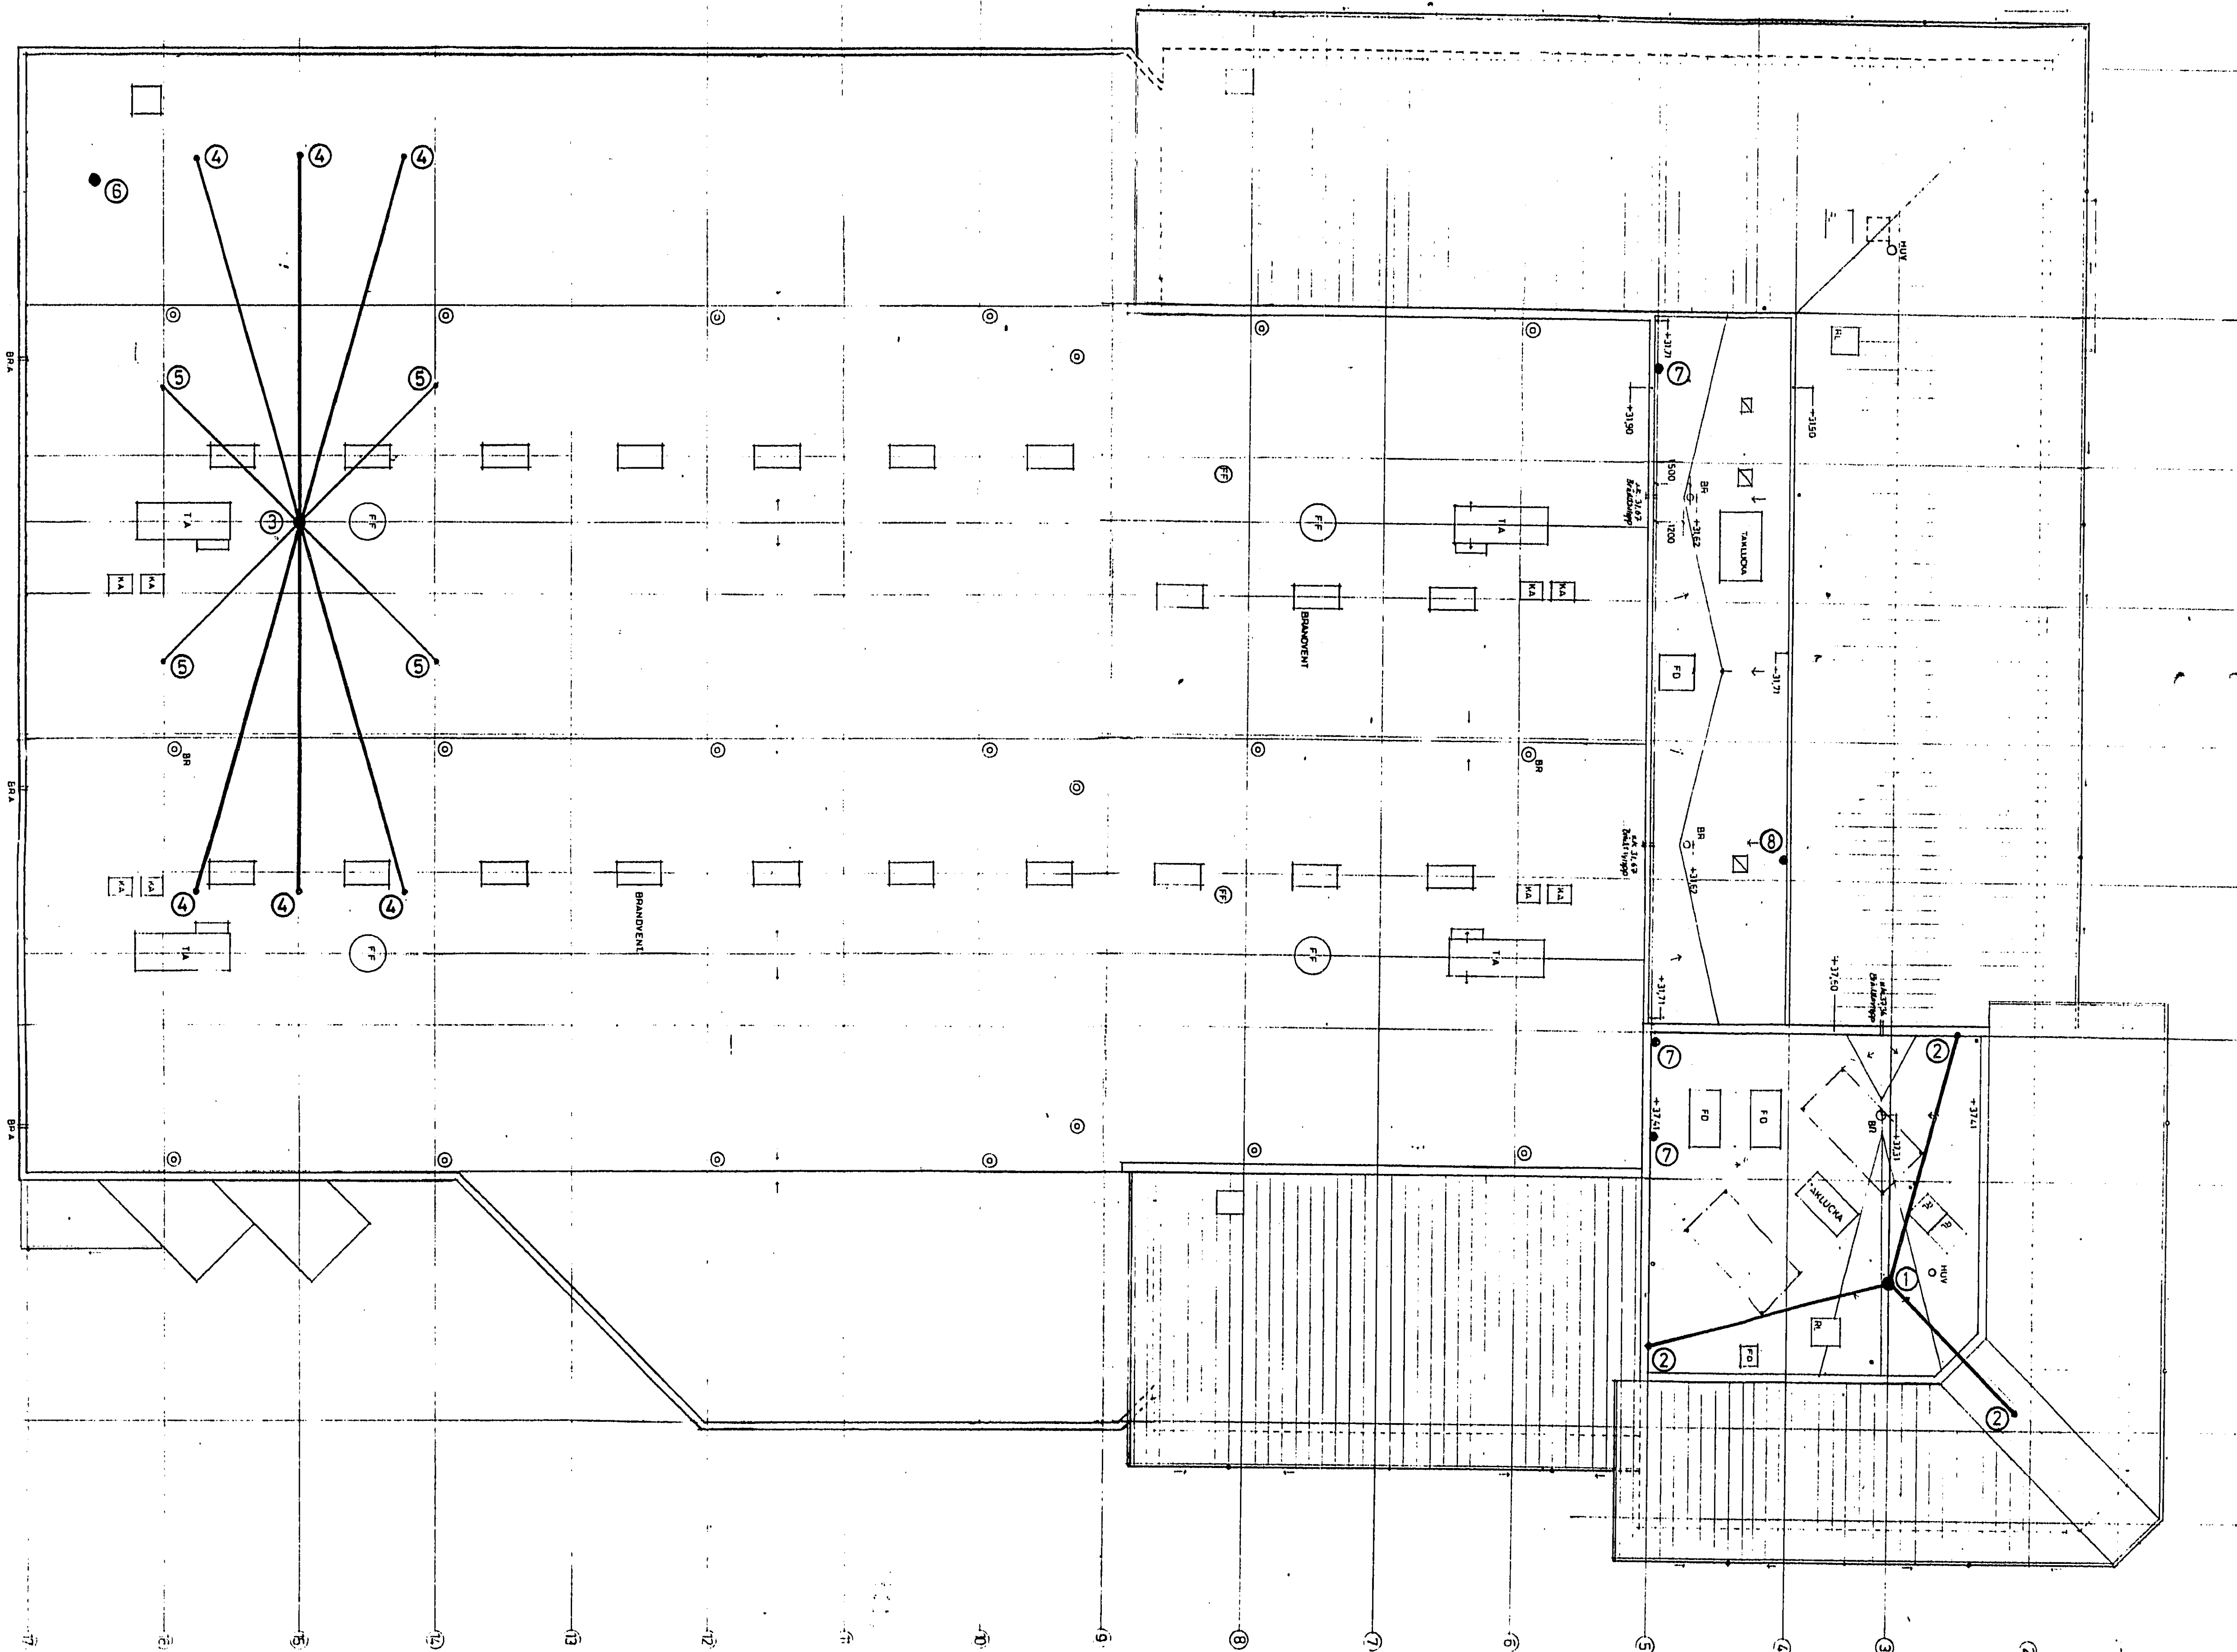

A1

16

A2

A3

A4

129540

ARKIVA

980511




A4

A3

A2

16

A1

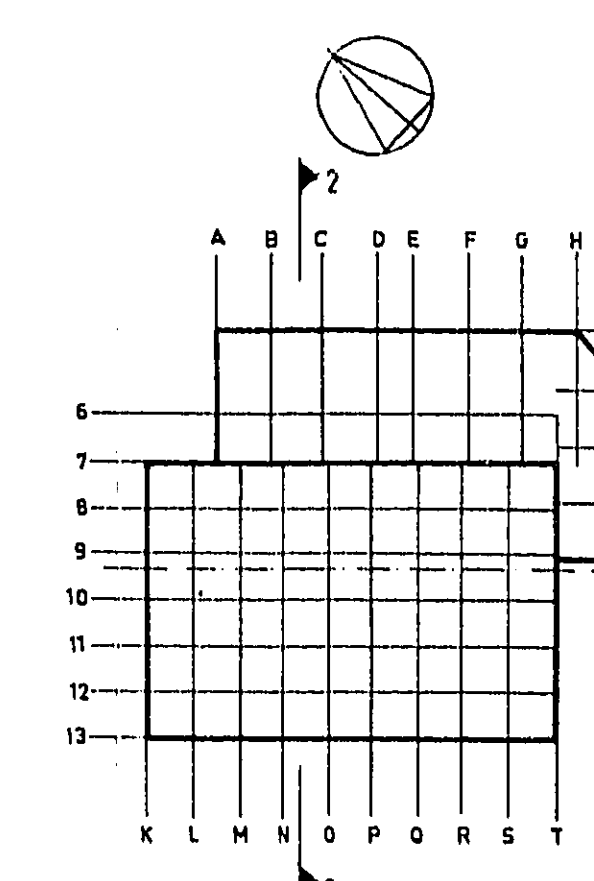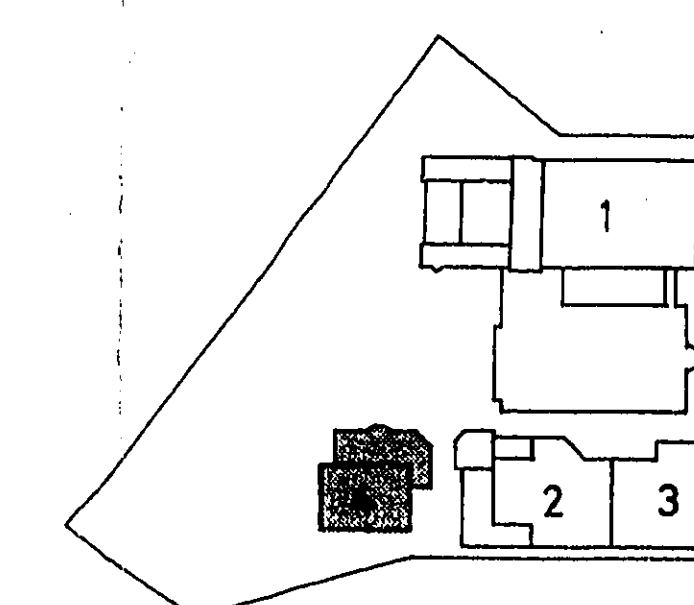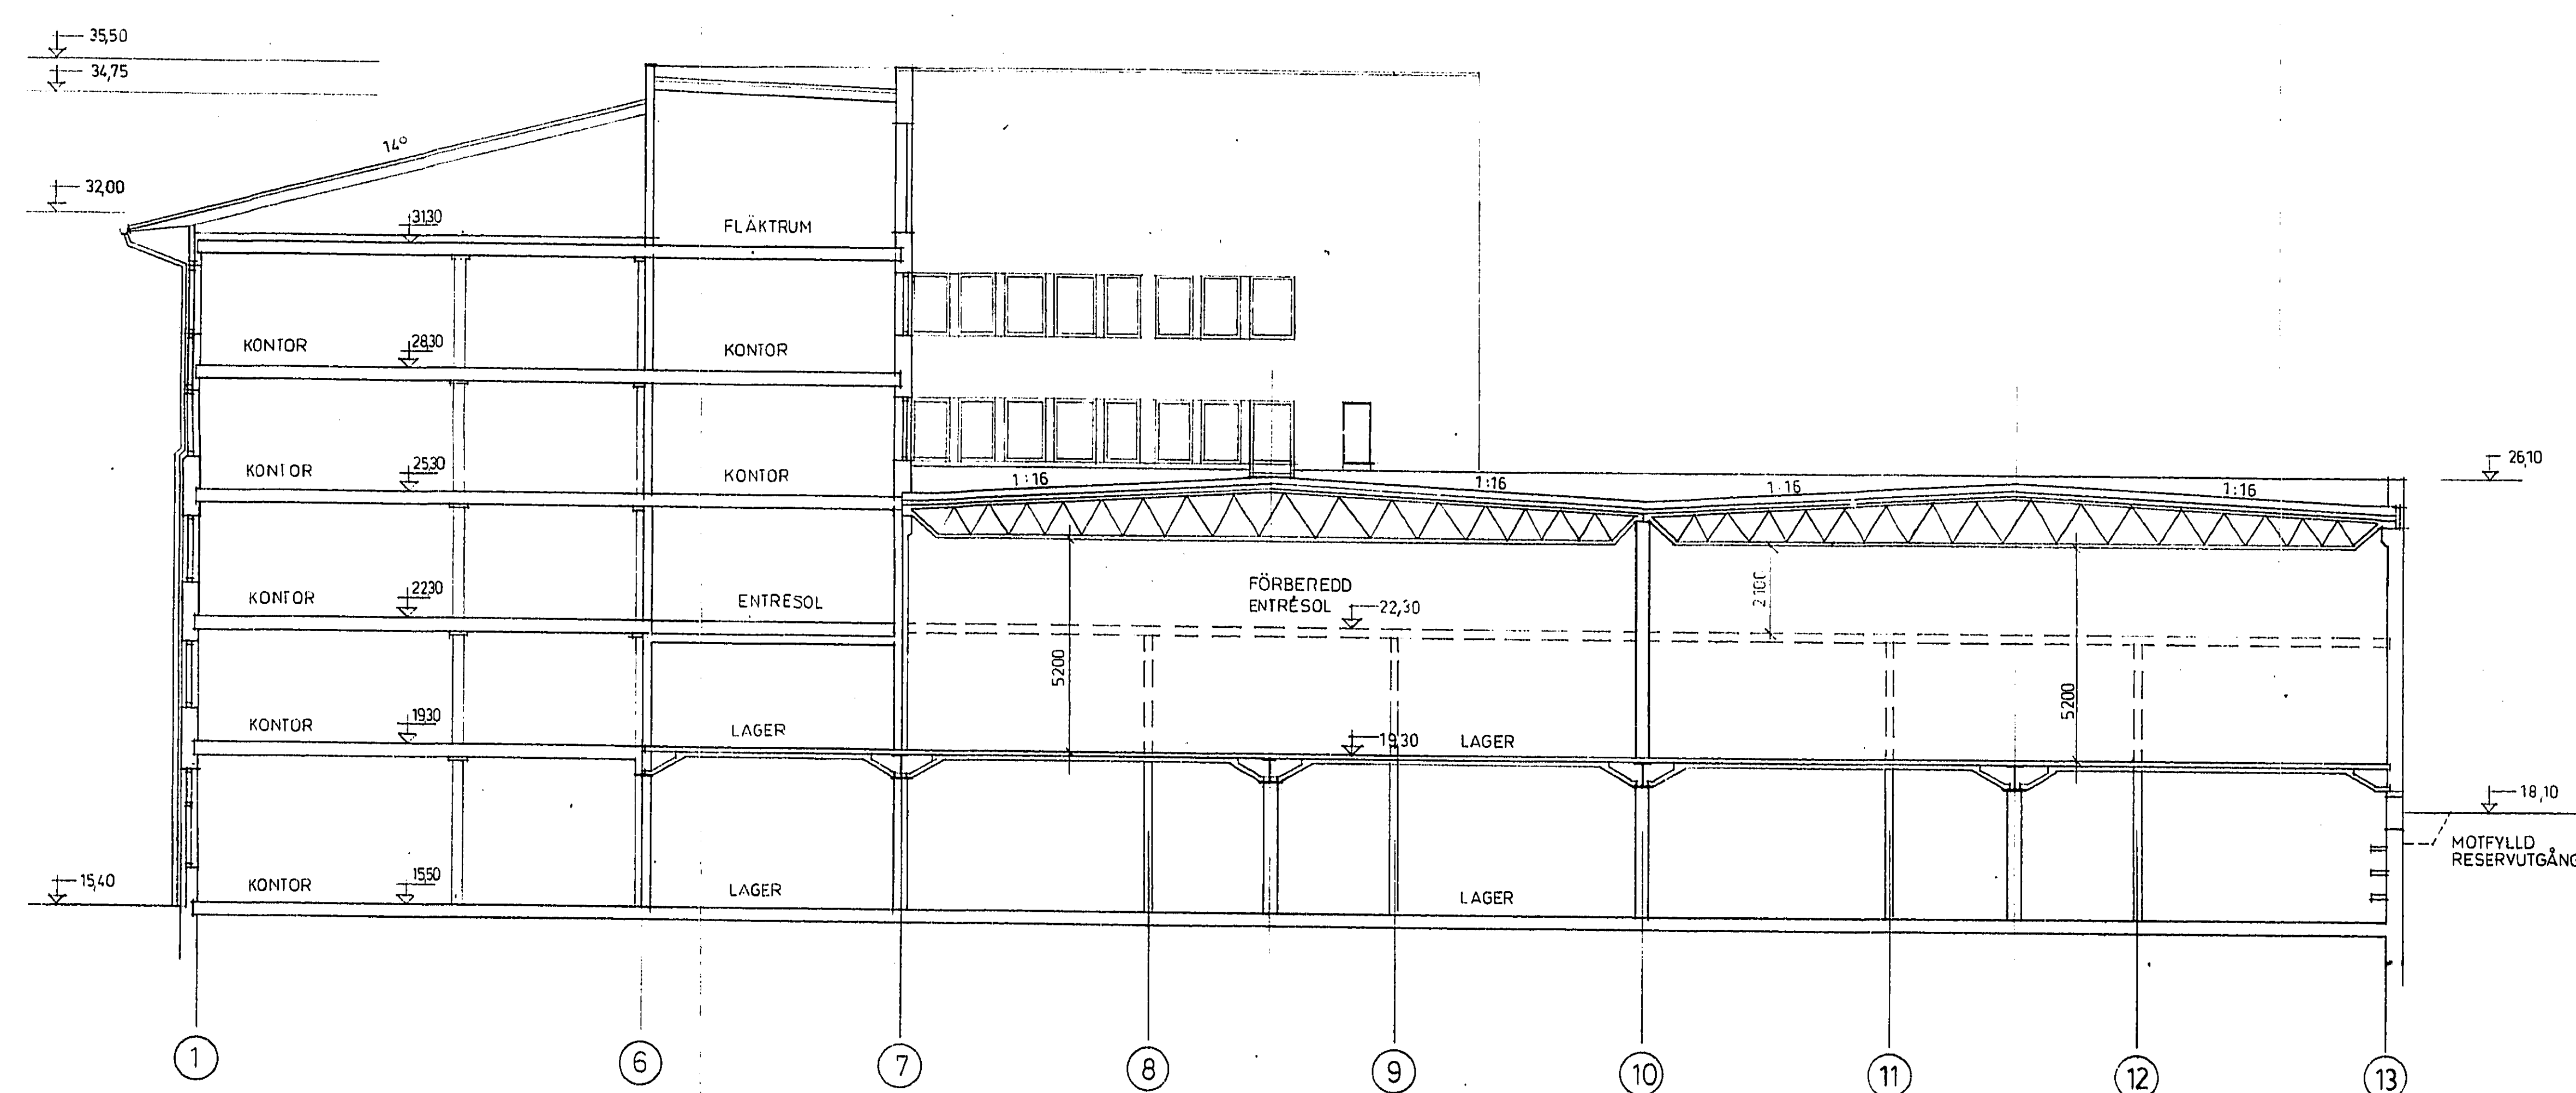

Vanderhorst, Fritz

Tillhör bygglov
nämndbeslut §
deläg.beslut nr 83
100-00-04

Inlämn till Byggnadsnämnden
JÖRKJÄLLA KOMMUN
1991-01-03
Dnr. 118/90 - 3321

B	BYGGLOV HRSAGSTÄNP	01 01 14	GS
A	ALLM. KOMPL.	09 03 05	GS
RED ANT	REGISTERERINGS-DATUM	DATUM	BIGN

L&V LUND OCH VALENTIN
arkitektab

VEDDESTA 2:65, JÄRFÄLLA
VEDDESTA FÖRETAGSGRÄNSCENTRUM HUS 4
BYGGNAD AV KONTOR OCH LAGER



BEVÄRARE
 00 - 8977-01
 09 03 07
 01 01 14

BYGGLOVSHANDLING

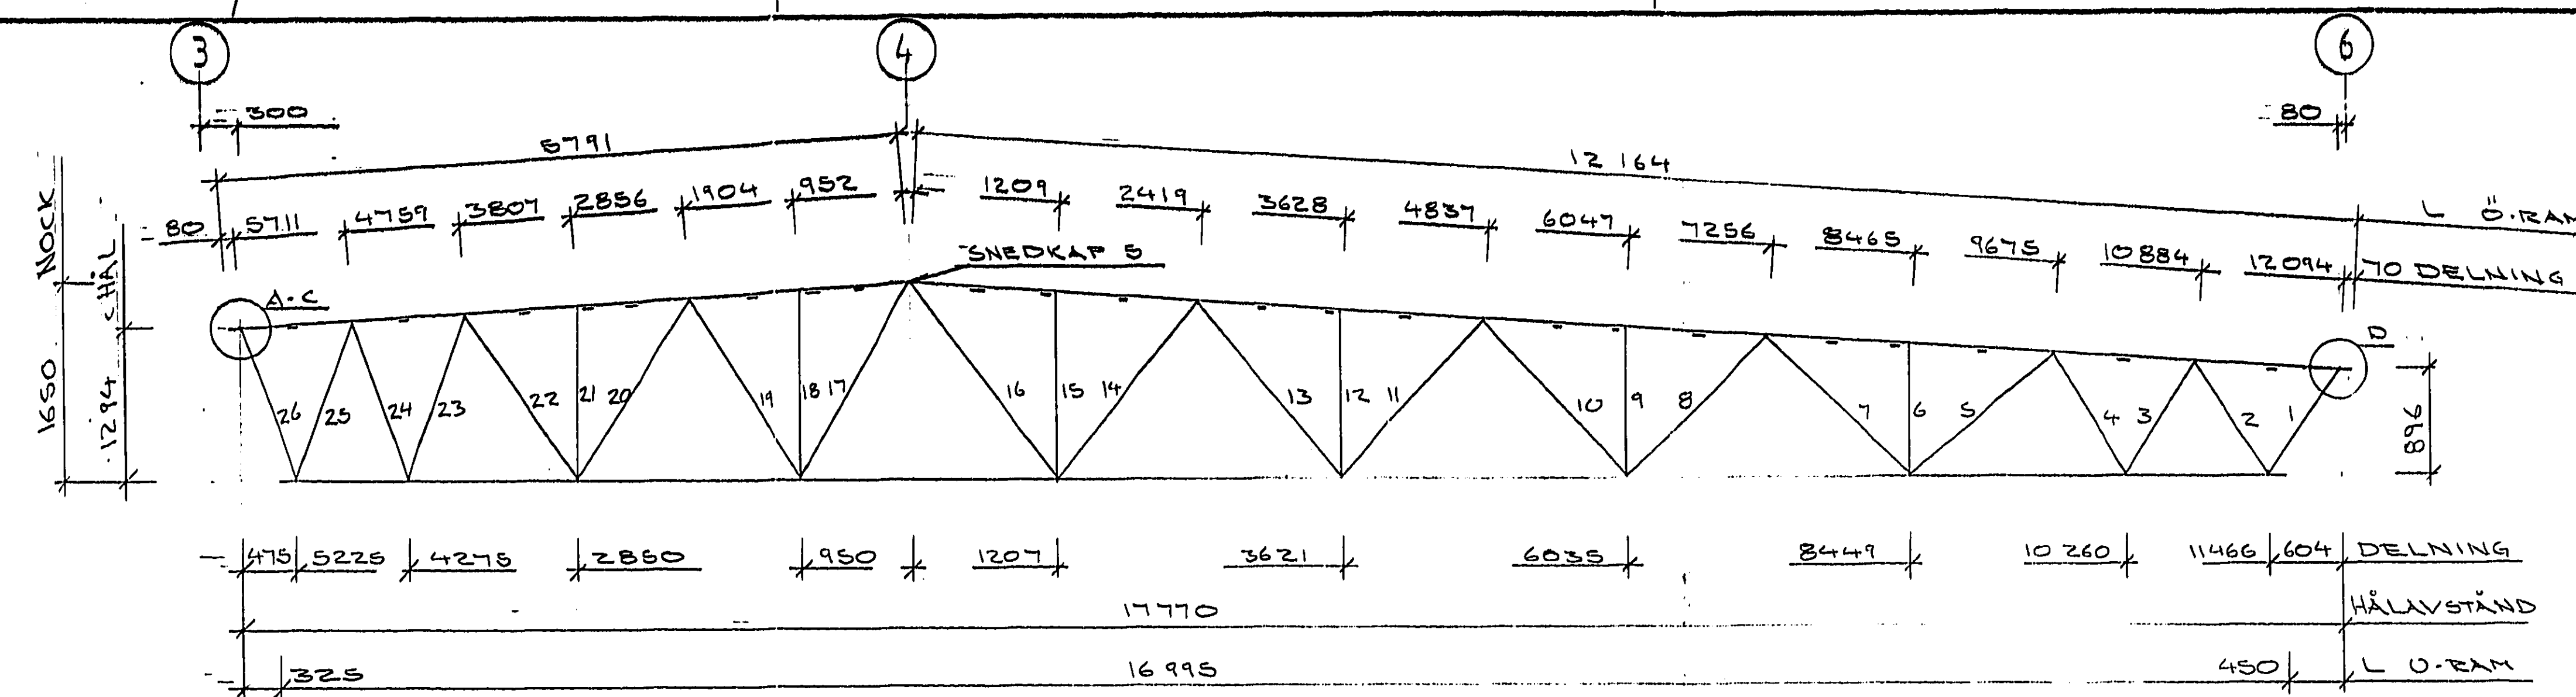

F2A ANTAL: 1 ST
F2B " " 1 ST
F2C " " 2 ST

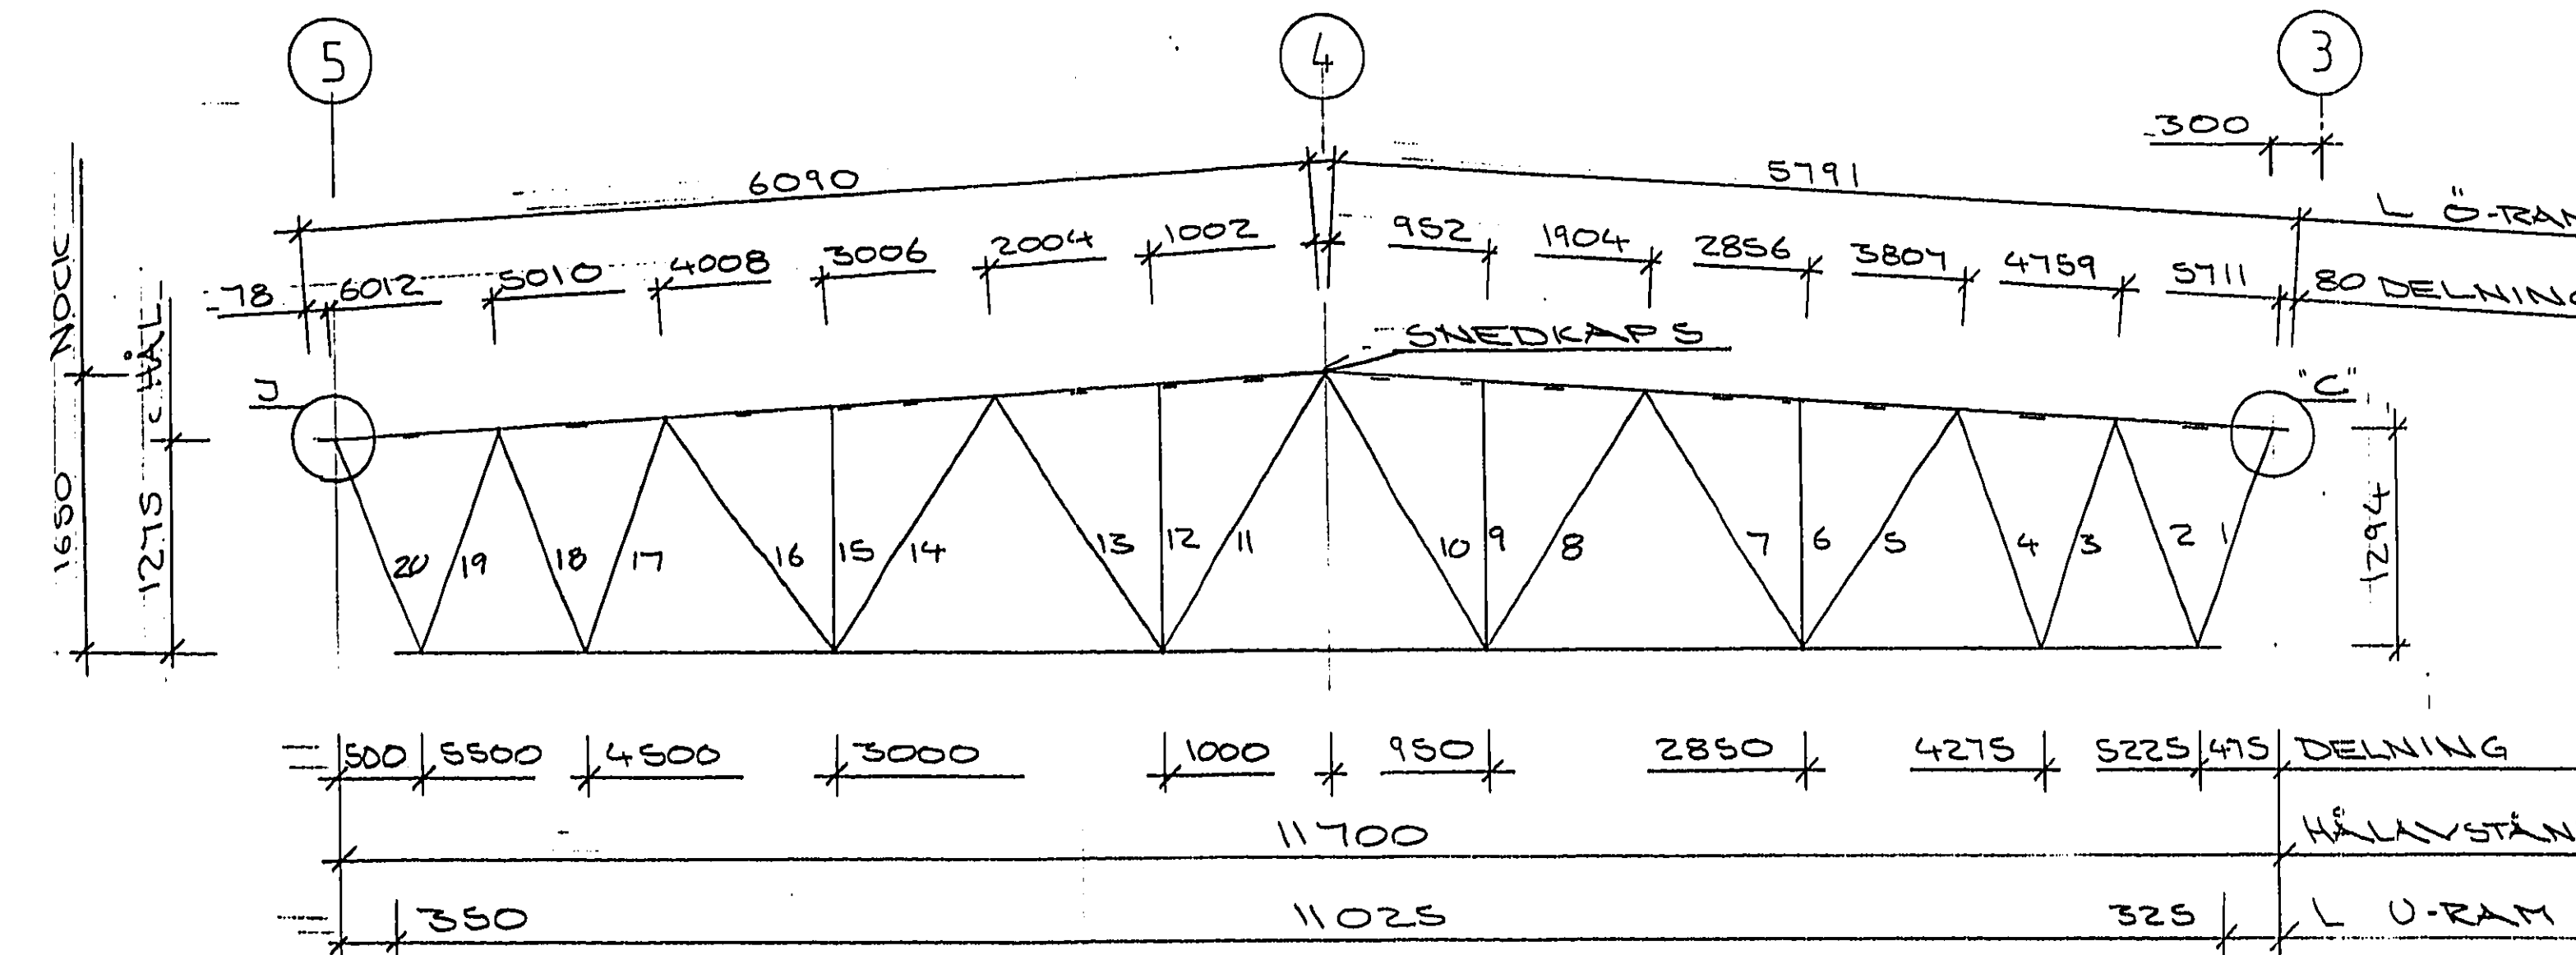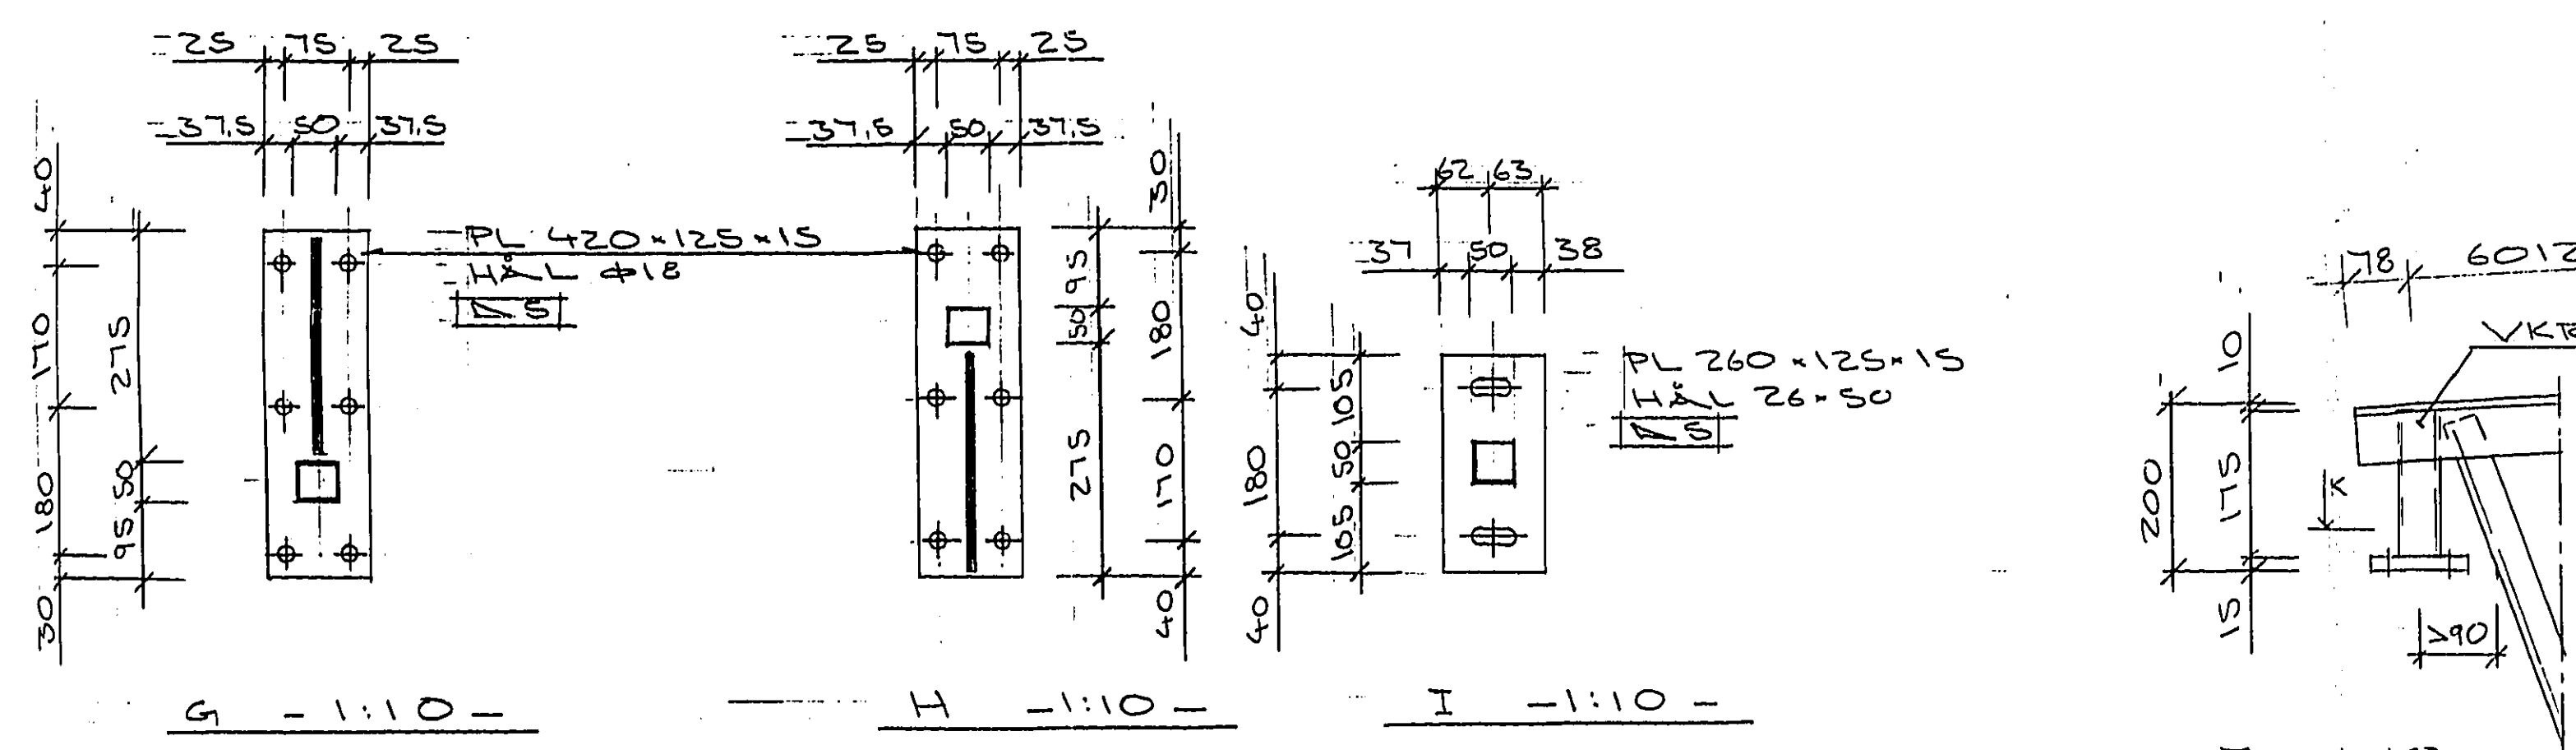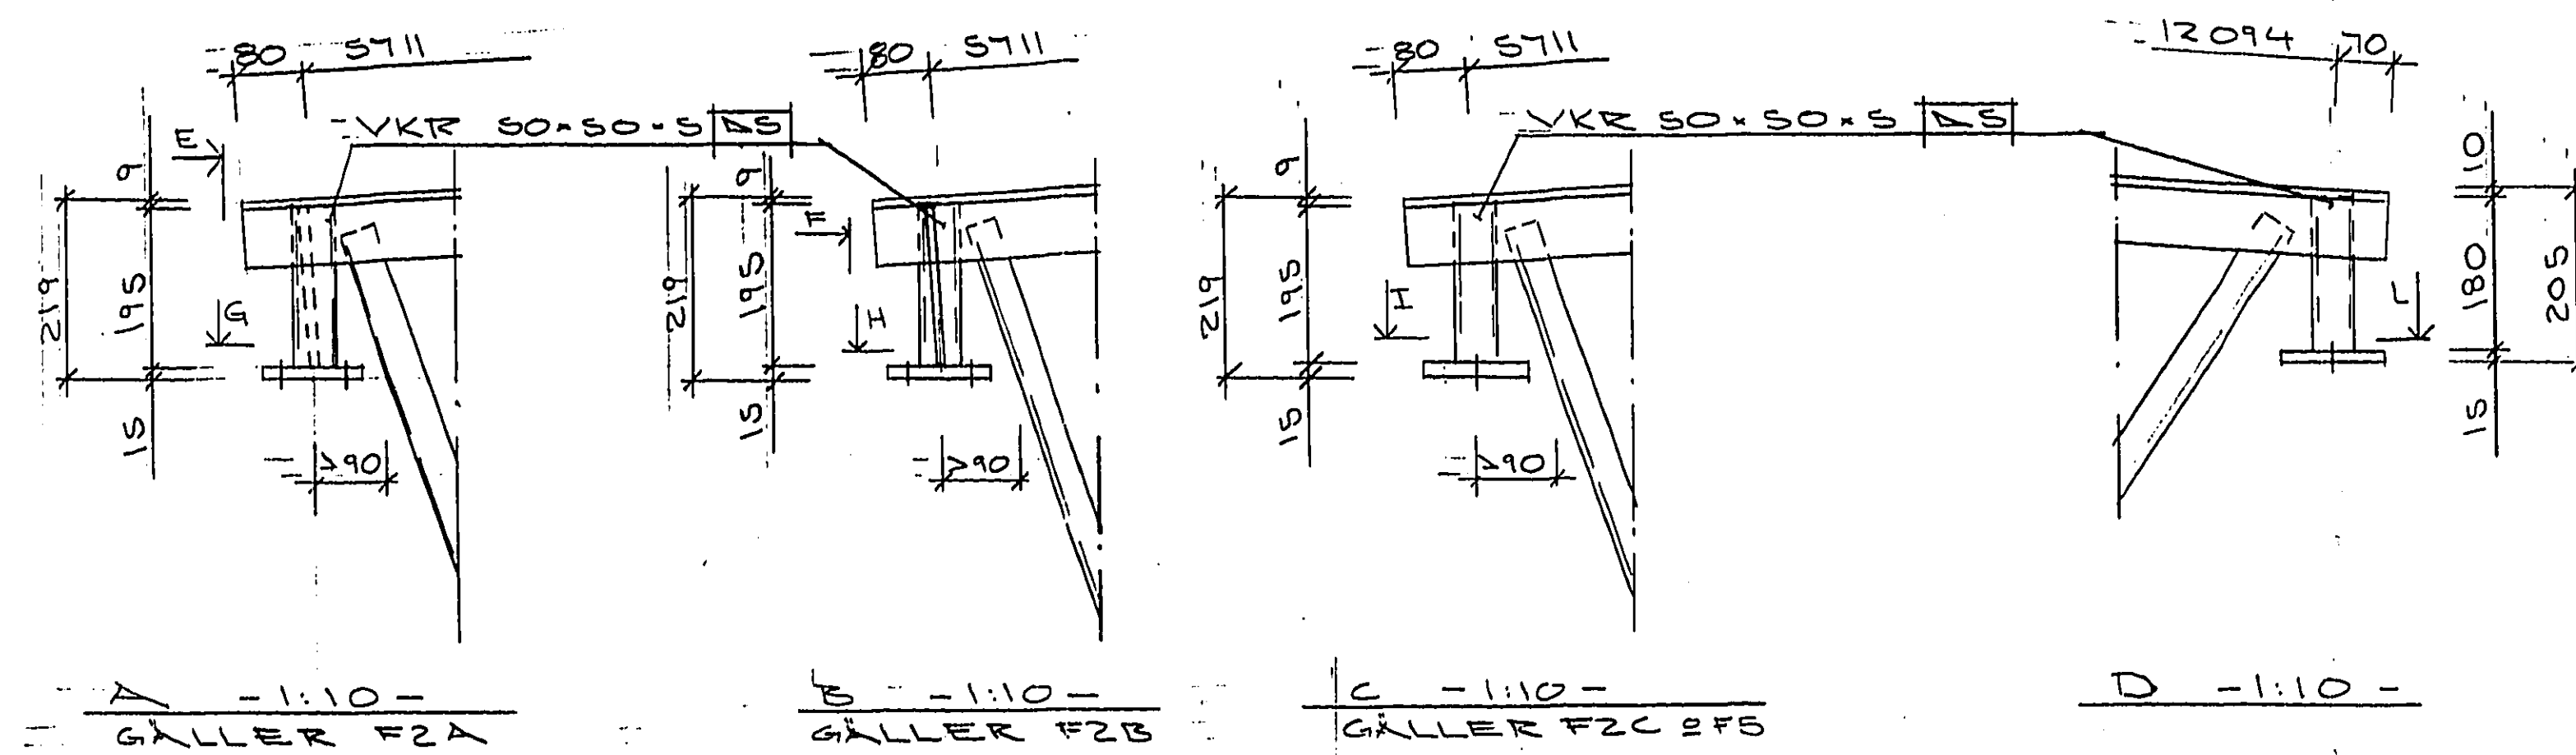

F2A ANTAL: 1 ST

FÖRESKRIFTER

ORDERNR: 1383 POS: F2A - F2C

GÄLLANDE NORMER: NR, BSK.

SAKERHETSKLASS 3, UTFÖRANDEKLASS GC, SVETSKLASS WC
SKÄRKLASS SK1, MILDJÄRKLASS M1

TAKLUTNING: 3.6 GRADER (1/16).

SNÖZON 1.5

FACKVERKSVIKT: 750 KG

SUMMA JÄMNUT UTBREDD LAST EXKL. FACKVERKSVIKT

VÄNSTER BROTTLAST 16.236 KN/M BRUKSLAST 11.484 KN/M

HÖGER BROTTLAST 15.236 KN/M BRUKSLAST 11.484 KN/M

ÖVERHÖJNING: 30 MM

YTBEHANDLING: R2

KULÖR: S6A 27 GR (NCS 2000)

DELAREAKONTROLL UTFÖRES PÅ: B-RAM

TOTALAREAKONTROLL UTFÖRES PÅ: U-RAM

SIDOSTÄGNING AV B-RAM C 200 MM

LITT.	ANT	BENÄNN.	DIMENSION	KVAL.	SVETSKLASS	ANMÄRKNING
1	4	B-RAM	L 808088	SS 2132		
2	2	U-RAM	L 7017087	SS 2132		
3	2	DIAG.	U 50	SS 2132		
4	2	DIAG.	VKR 50x50x5	SS 2134		
5	2	DIAG.	VKR 50x50x5	SS 2134		
6	2	DIAG.	VKR 50x50x5	SS 2134		
7	2	DIAG.	VKR 50x50x5	SS 2134		
8	2	DIAG.	U 50	SS 2132		
9	2	DIAG.	U 50	SS 2132		
POS: F5

SAKERHETSKLASS 3, UTFÖRANDEKLASS GC, SVETSKLASS WC
SKÄRKLASS SK1, MILDJÄRKLASS M1

TAKLUTNING: 3.6 GRADER (1/16).

SNÖZON 1.5

FACKVERKSVIKT: 350 KG

SUMMA JÄMNUT UTBREDD LAST EXKL. FACKVERKSVIKT

VÄNSTER BROTTLAST 21.92 KN/M BRUKSLAST 15.803 KN/M

HÖGER BROTTLAST 21.92 KN/M BRUKSLAST 15.803 KN/M


ÖVERHÖJNING: 11 MM

YTBEHANDLING: R2


KULÖR: S6A 27 GR (NCS 2000)

SIDOSTÄGNING AV B-RAM C 200 MM


1.20	2	DIAG.	U 50	SS 2132	5	5	5
2.19	2	DIAG.	VKR 50x50x5	SS 2134	7	7	7
4.17	2	DIAG.	VKR 50x50x5	SS 2134	7	7	7
7.14	2	DIAG.	VKR 50x50x5	SS 2134	4		
3.18	2	DIAG.	U 50	SS 2132	5		5
5VR15A		DIAG.	U 50	SS 2132	5		
	14	KNAP BR	U 50-100	SS 2132	STAND	STAND	

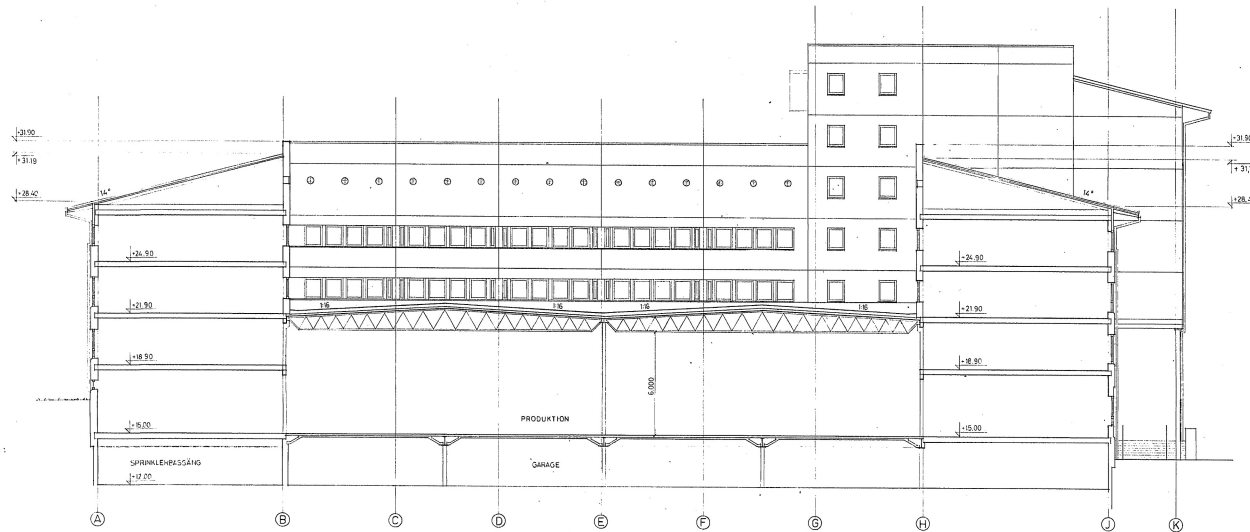

SEKTION A-A / FASAD MOT SYDOST 1:100


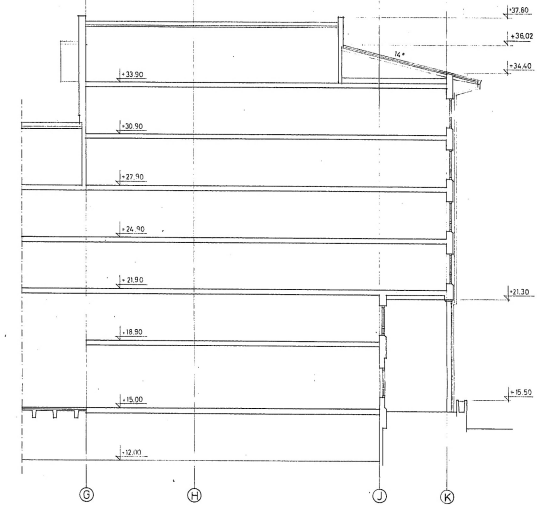


SEKTION B-B 1:100

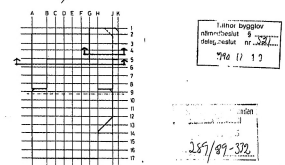





BYGGNADSLÖVSRTNING

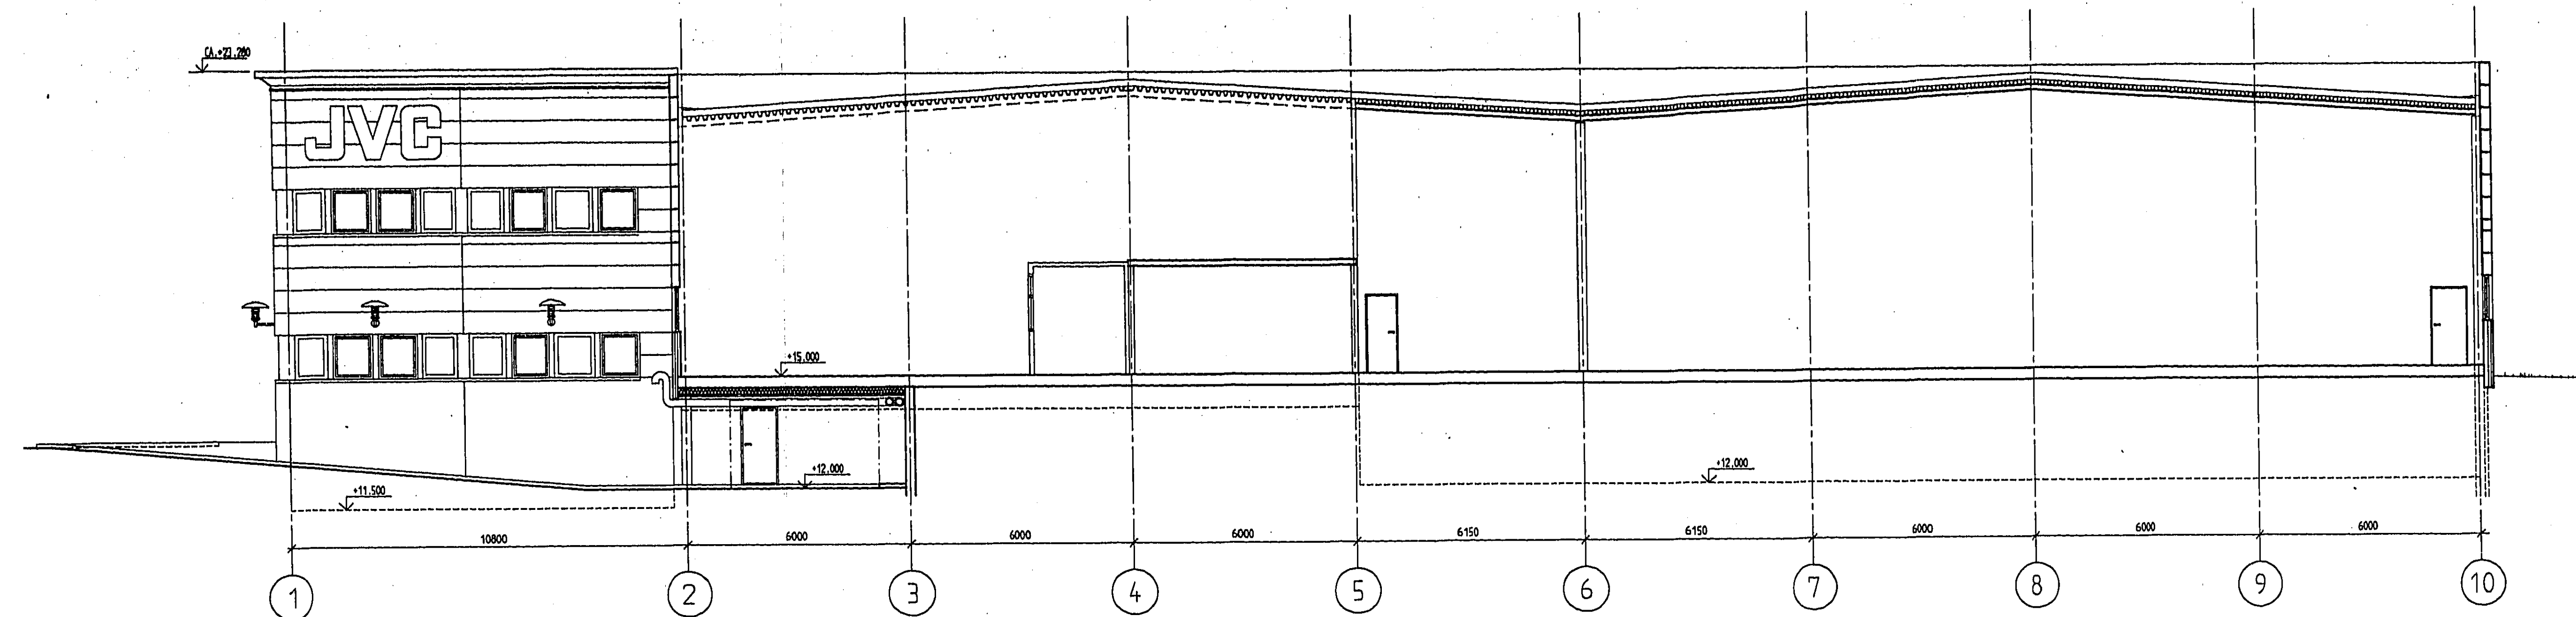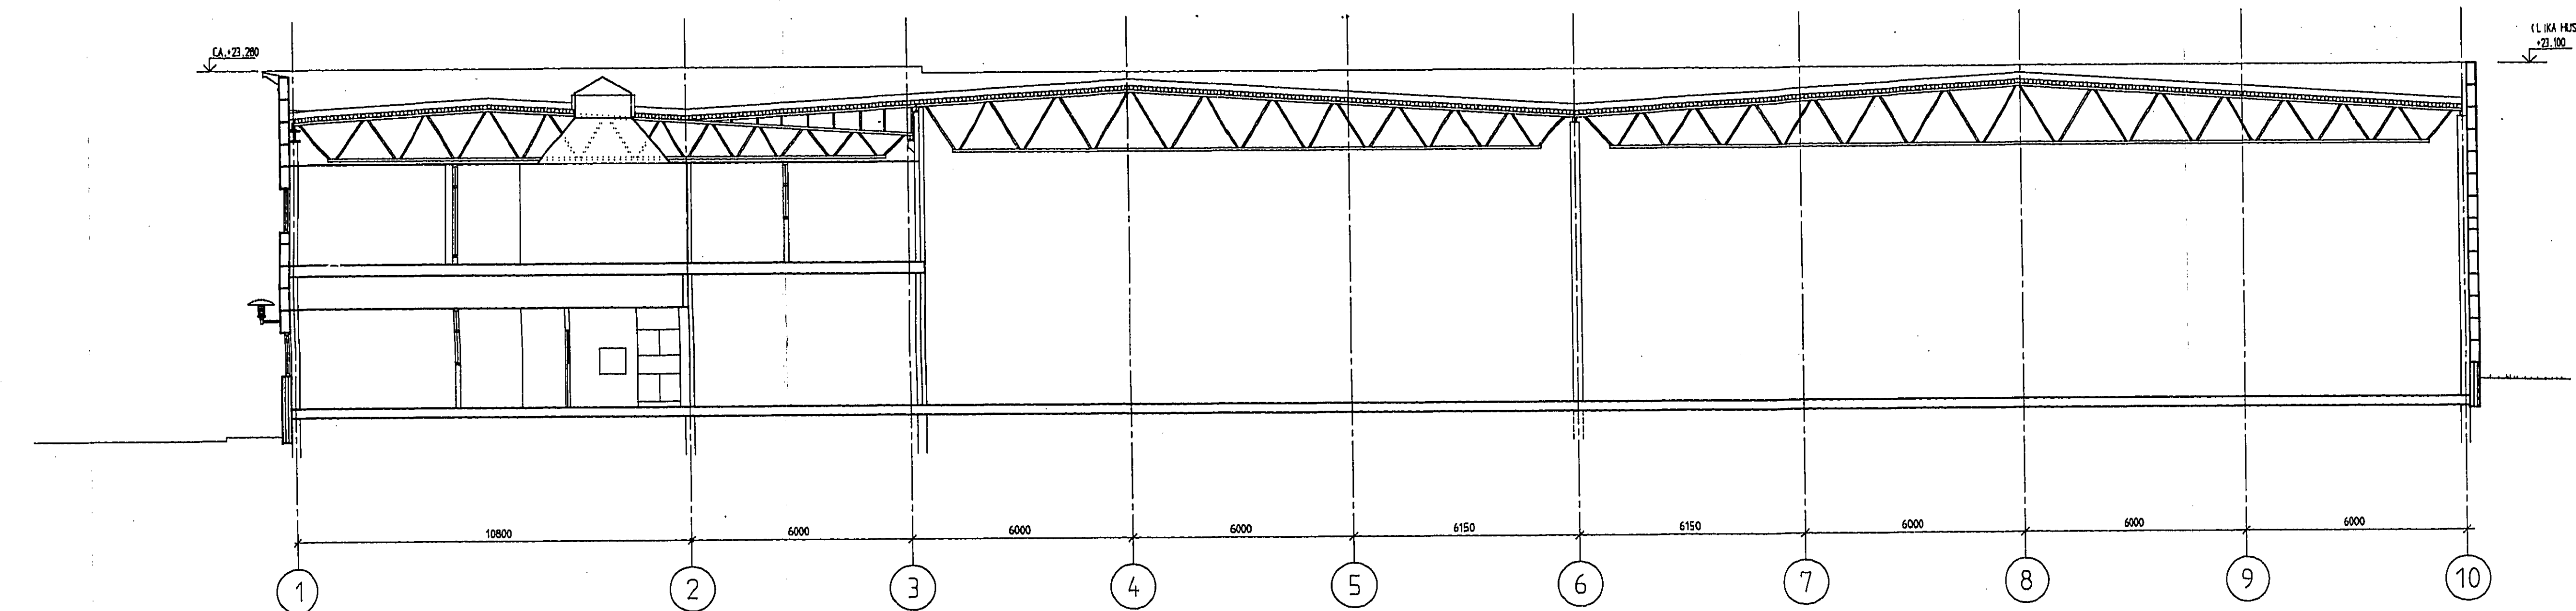FASAD MOT NORDVÄST
SEKTION A-A

SEKTION B-B

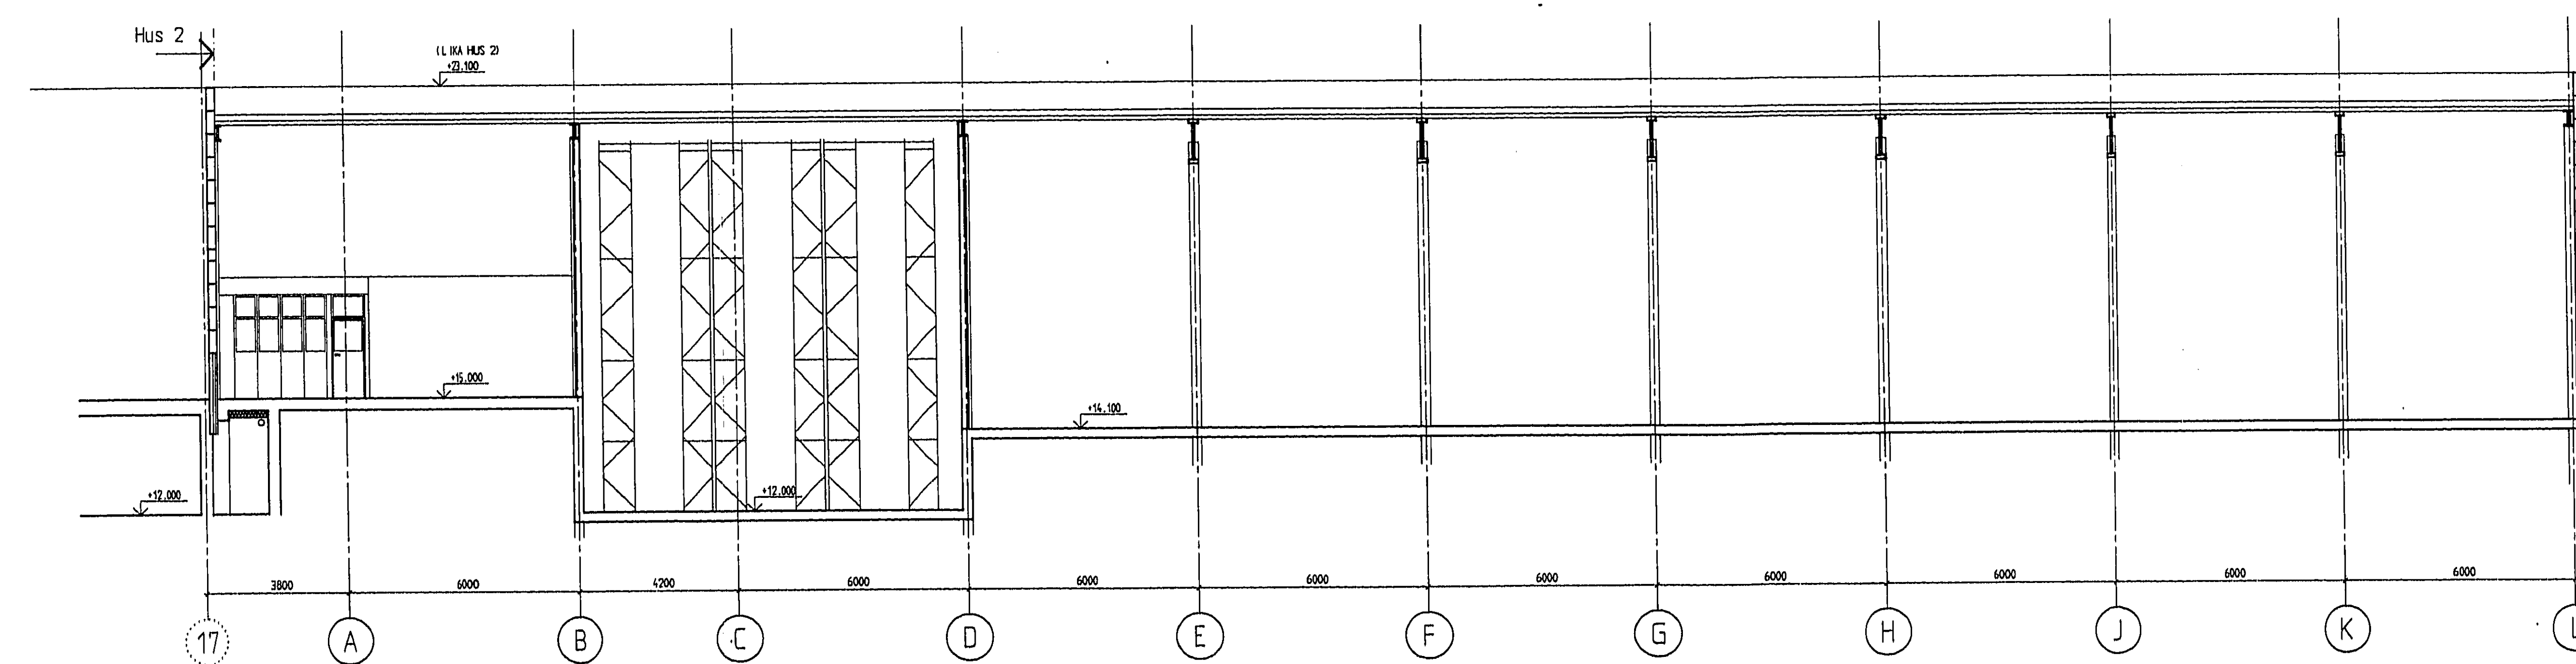

SEKTION C-C

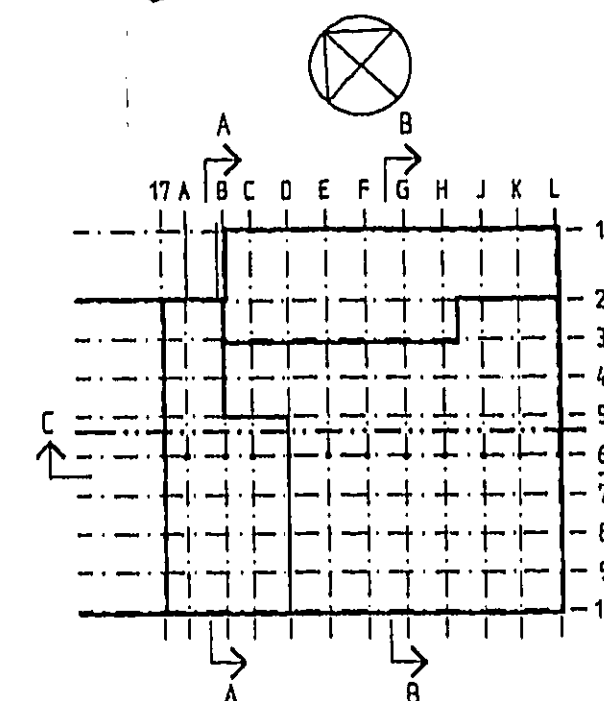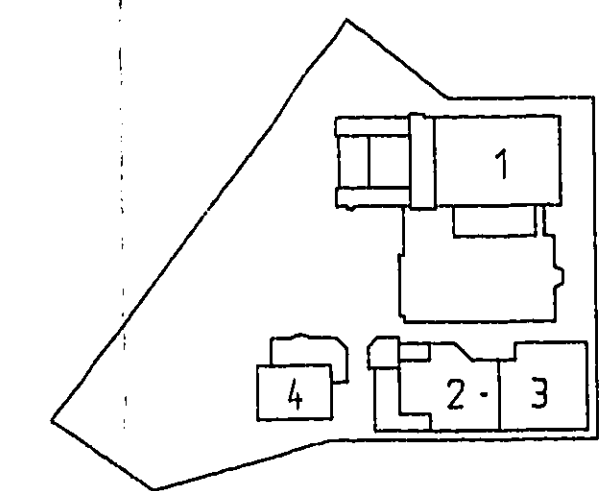

Inom tilläggsområdet
JÄRFÄLLA KOMMUN
1992-06-15
Dnr 233/91-332



Platzer bygg
115 74 STOCKHOLM TEL 08-870 1300

LUND & VALENTIN
ARKITEKTER
1 UNIV.STRÖM
40-9001-02

VEDDESTA 2:65, JÄRFÄLLA
VEDDESTA FÖRETAGSCENTRUM HUS 3
NYBYGGNAD AV INDUSTRIBYGGNAD
FASAD MOT NORDVÄST, SEKTION A-A
SEKTION B-B, SEKTION C-C
A03:02

RELAT IONSR ITN I G

..... VÄGAR I BRANDKASS A60, DÖRRAR I
BRANDKASS A60 DÄR ANNET EJ ANGES.
← UTRÄNNINGSVÄG
BRANDVENTILATION I LAGER UTFÖRES MED
BRANDVENTILATÖRER I TAK MED AREA DÄLT
BRANDSLÄCKNINGSSYSTEM.
I LAGER UTFÖRES AUTOMATISKT BRANDLARM.

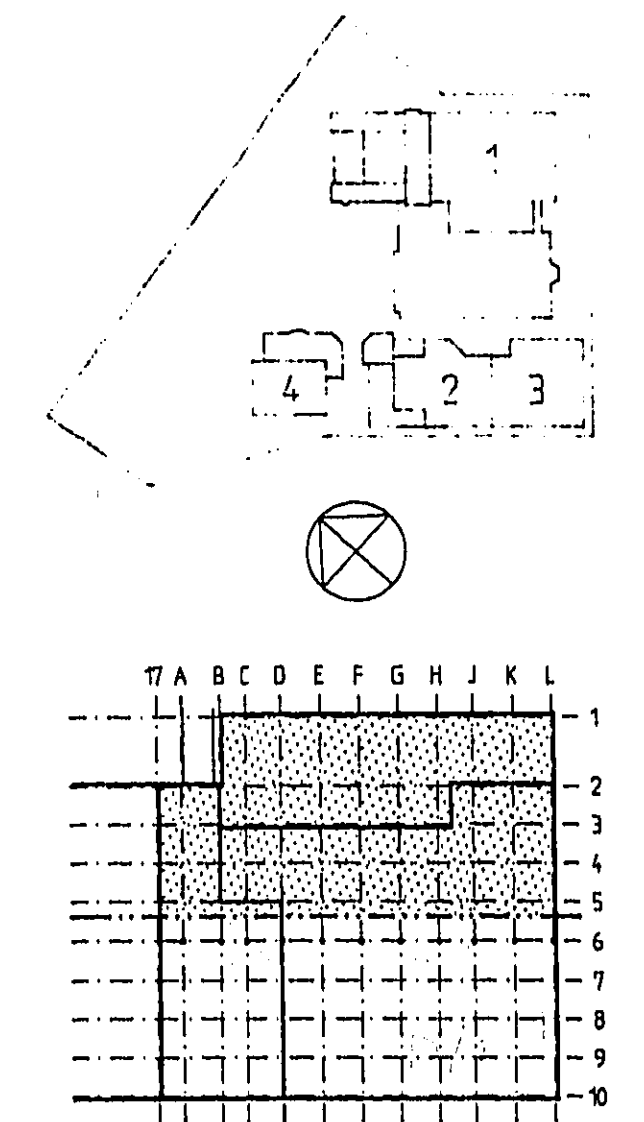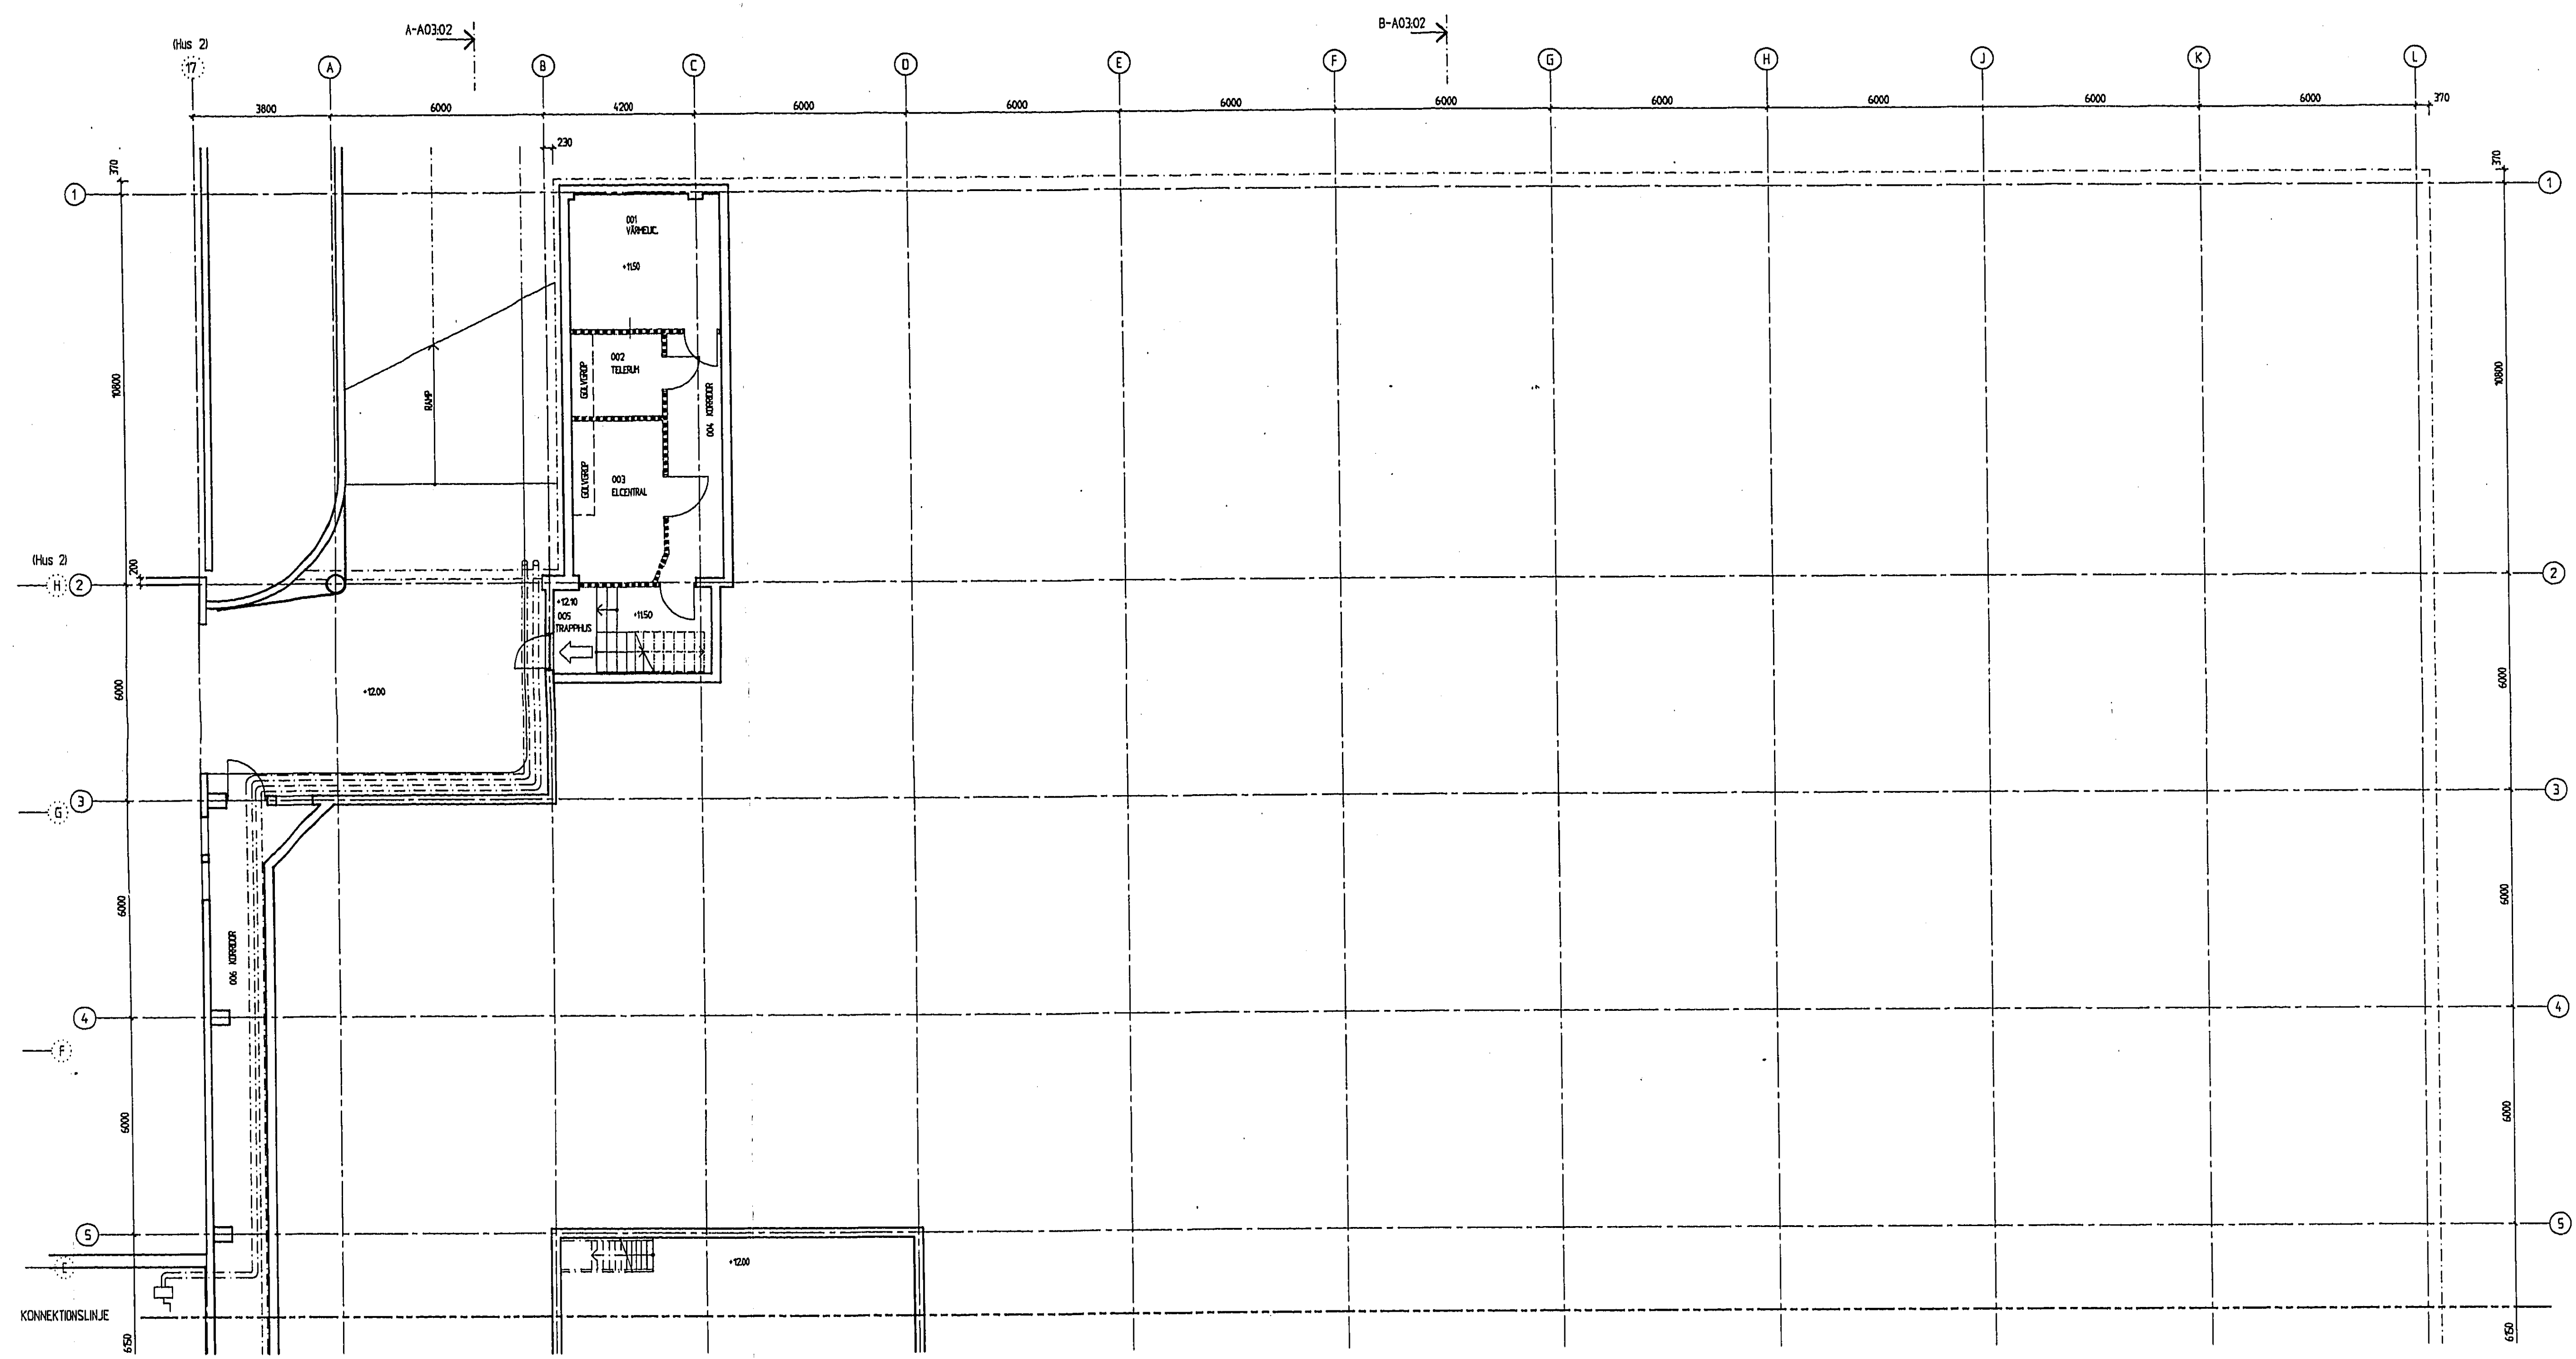


Inlämnat till Byggnadsnämnden
JÄRFÄLLA KOMMUN
1992-06-15
Dnr. 223/91-332

platzer bygg
Pöhlströmen 3
115 74 STOCKHOLM Tel 08-870 1300


LUND & VALENTIN ARKITEKTER
SVEVAGSGATAN 1, 141 23 JÄRFÄLLA
L. WAHLSTRÖM L. WAHLSTRÖM
L. WAHLSTRÖM

VEDDESTA 2:65, JÄRFÄLLA
VEDDESTA FÖRETAGSCENTRUM HUS 3
NYBYGGNAD AV INDUSTRIBYGGNAD
KÄLLARPLAN DEL 1 +2.00
Dnr. 92 06 09 190 A03:001

RELATIONSRTNING

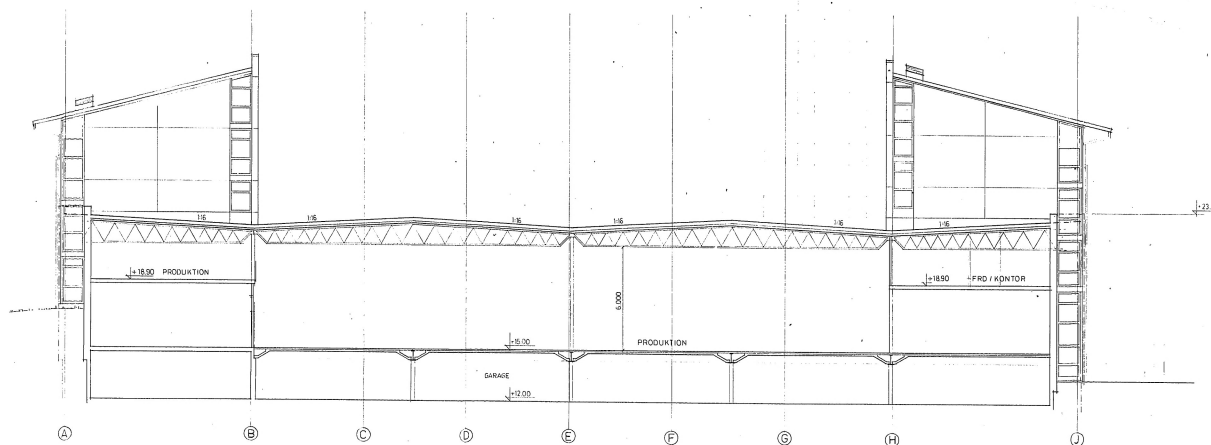


SEKTION E-E / FASAD MOT SYDÖST 1:100

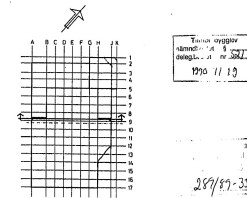


PLATZER BYGG AB Planläggning & Byggnadsritning 170 00 Sundbyväg SE-161 80		A ENTLESOL A-B, H 95 06 29 100 00 00
LV LUND OCH VALENTIN arkitekter ab		VEDDESTA 2:65, JÄRFÄLLA NYBYGGNAD AV KONTOR OCH LAGER SEKTION E-E/FASAD MOT SYDÖST


BYGGNADSLÖVS-RITNING

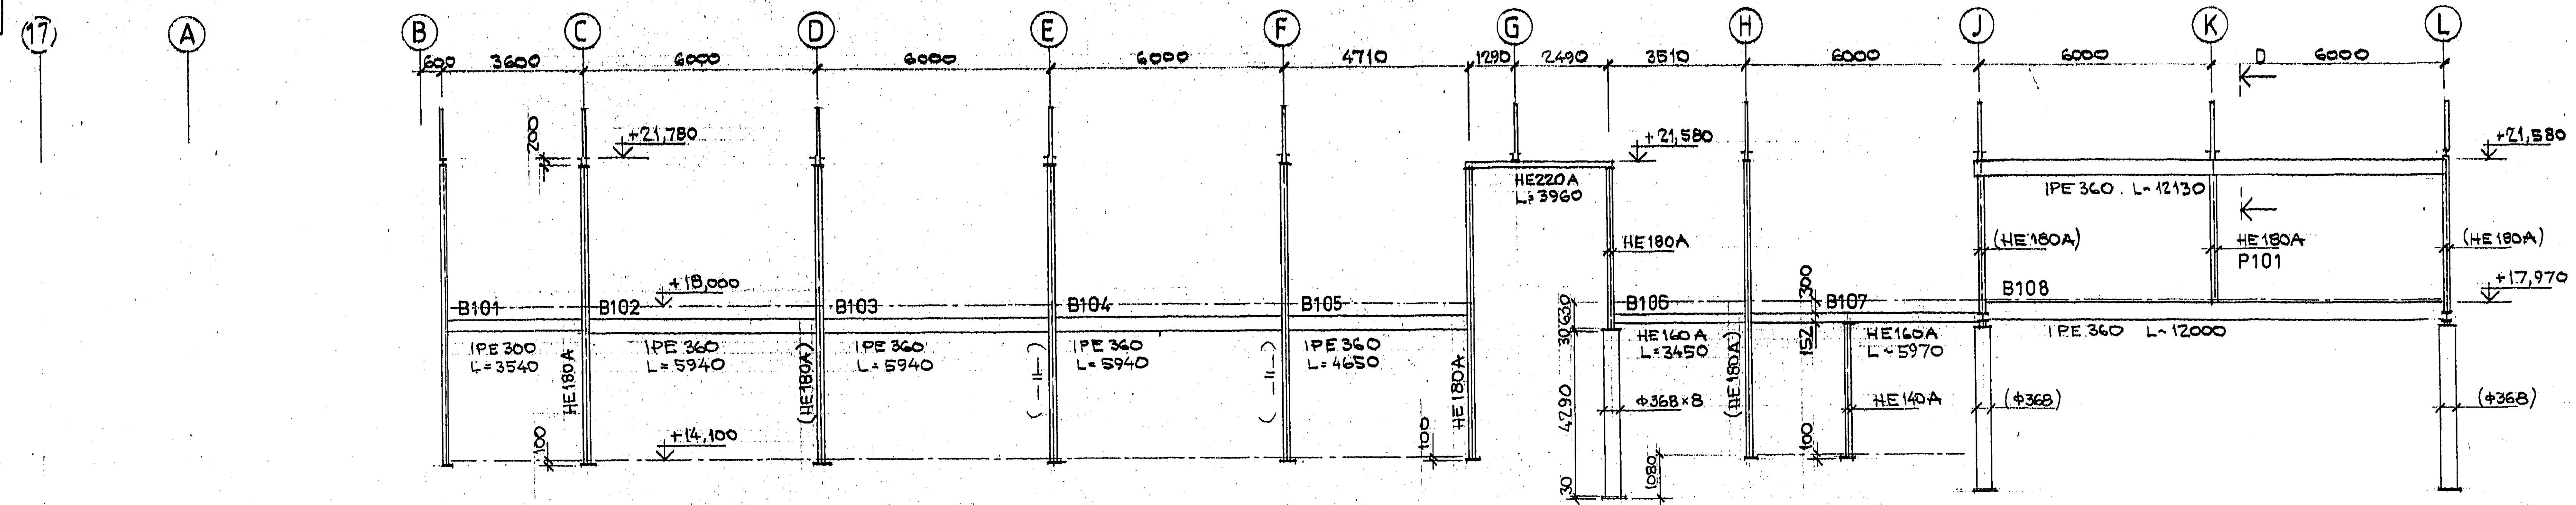

A. VY AV LINJE 1.

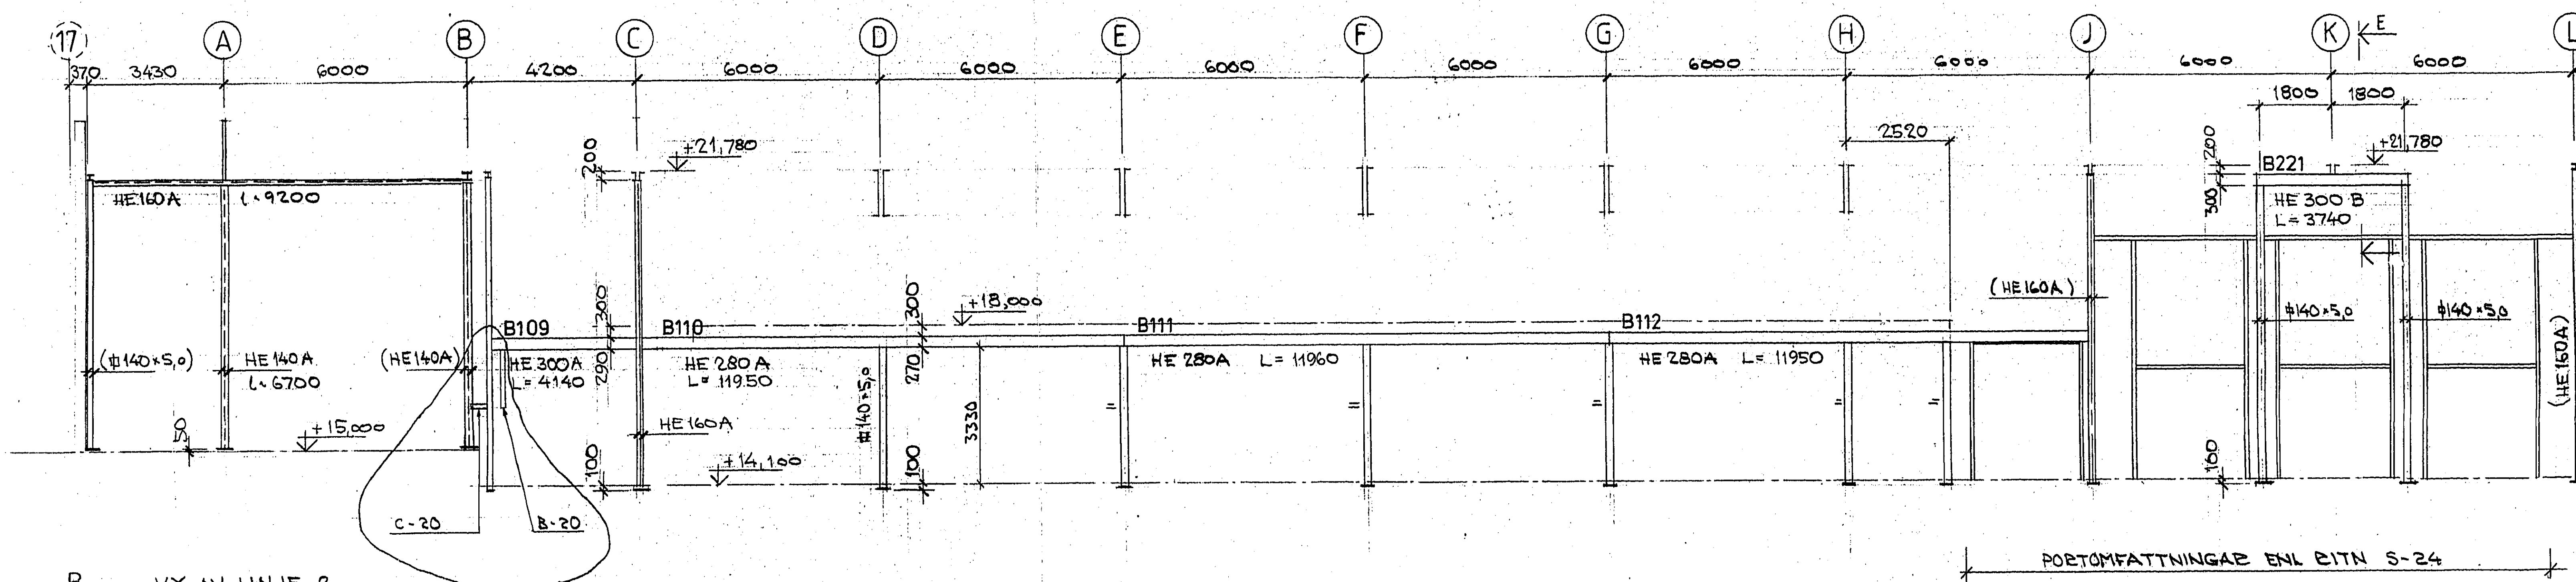

B. VY AV LINJE 2.

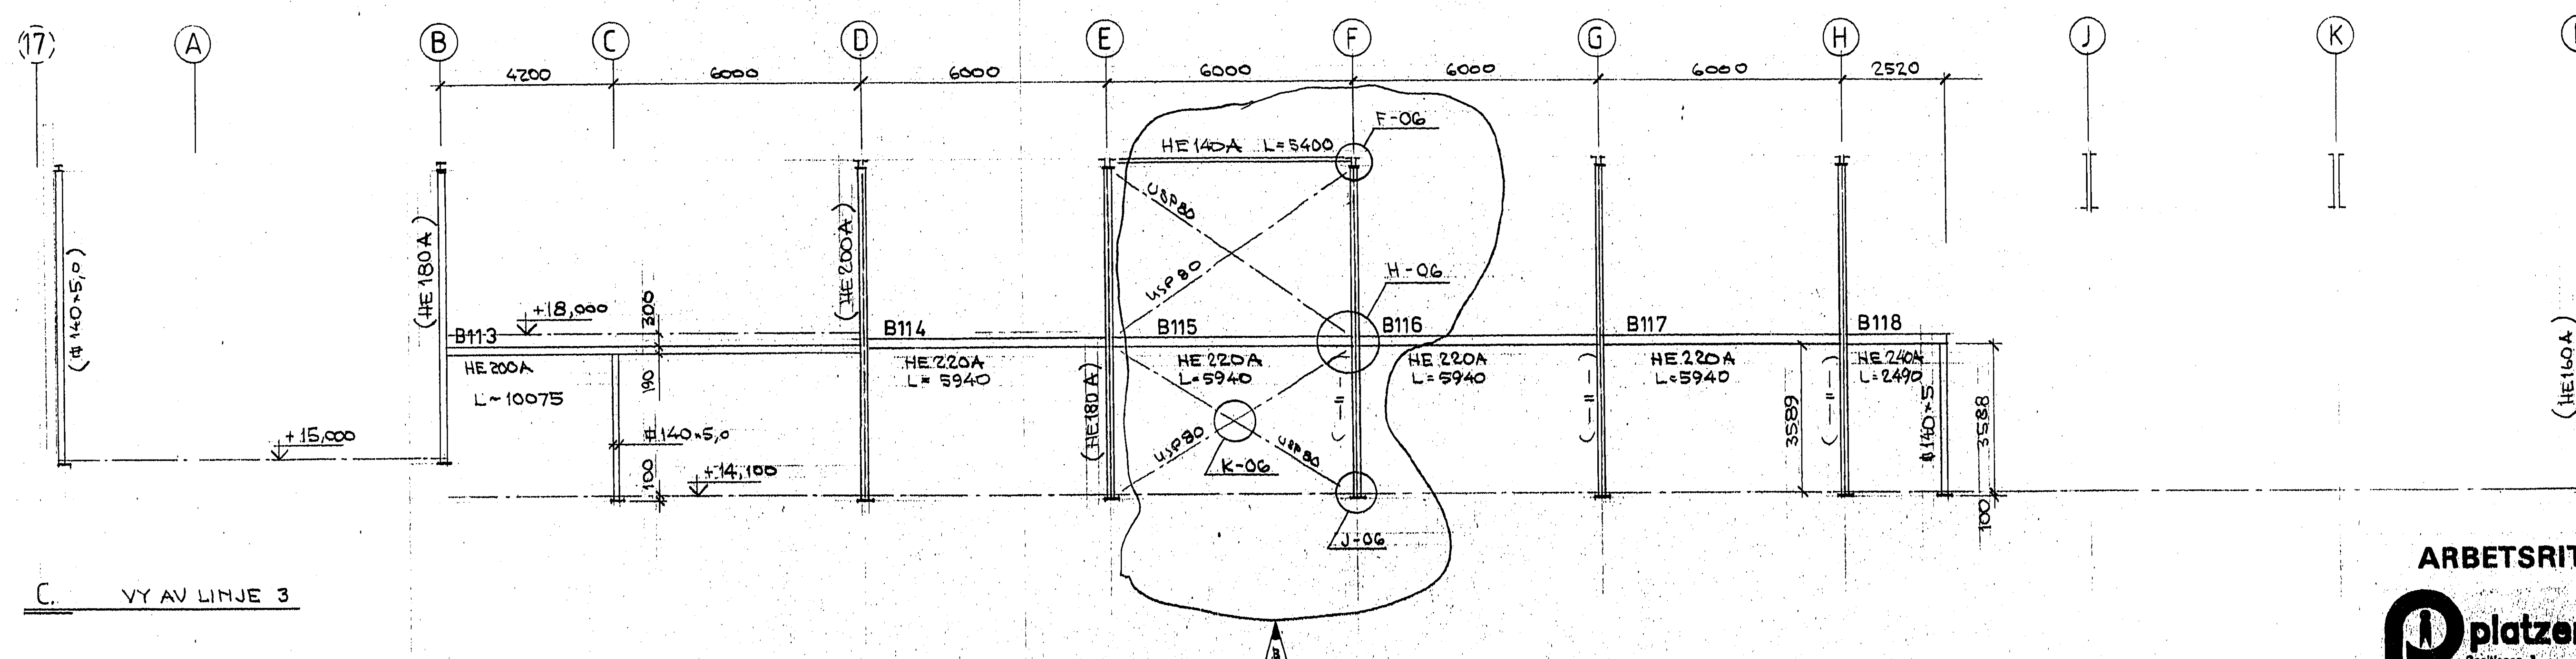

C. VY AV LINJE 3.

Inkom till Byggnadsnämnden
JÄRFÄLLA KOMMUN
1992-02-04
Dnr. 813/91-378

ARBETSRITNING

Platzer bygg
Positionen 3
119 74 STOCKHOLM Tel 08-470 1500







BLOMS
INGENJÖRSBYRÅ AB

■ SUNDBYBERG ■ LULEÅ
■ BORLÅNGE ■ MALMÖ
■ SUNDBÄLL ■

U. LARSSON H. JANING 08-754 6282

DATUM 1992-02-04

B	LINE 2/B	3/E-F	SB	420101
A	1. KOMPL. R. FÖRSTÄLL.	SB	420104	
Rev.	Ändringsbeskrivning	Ändr.	Ändr.	Ändr.
1	VEDDESTA 2-65	JÄRFÄLLA		
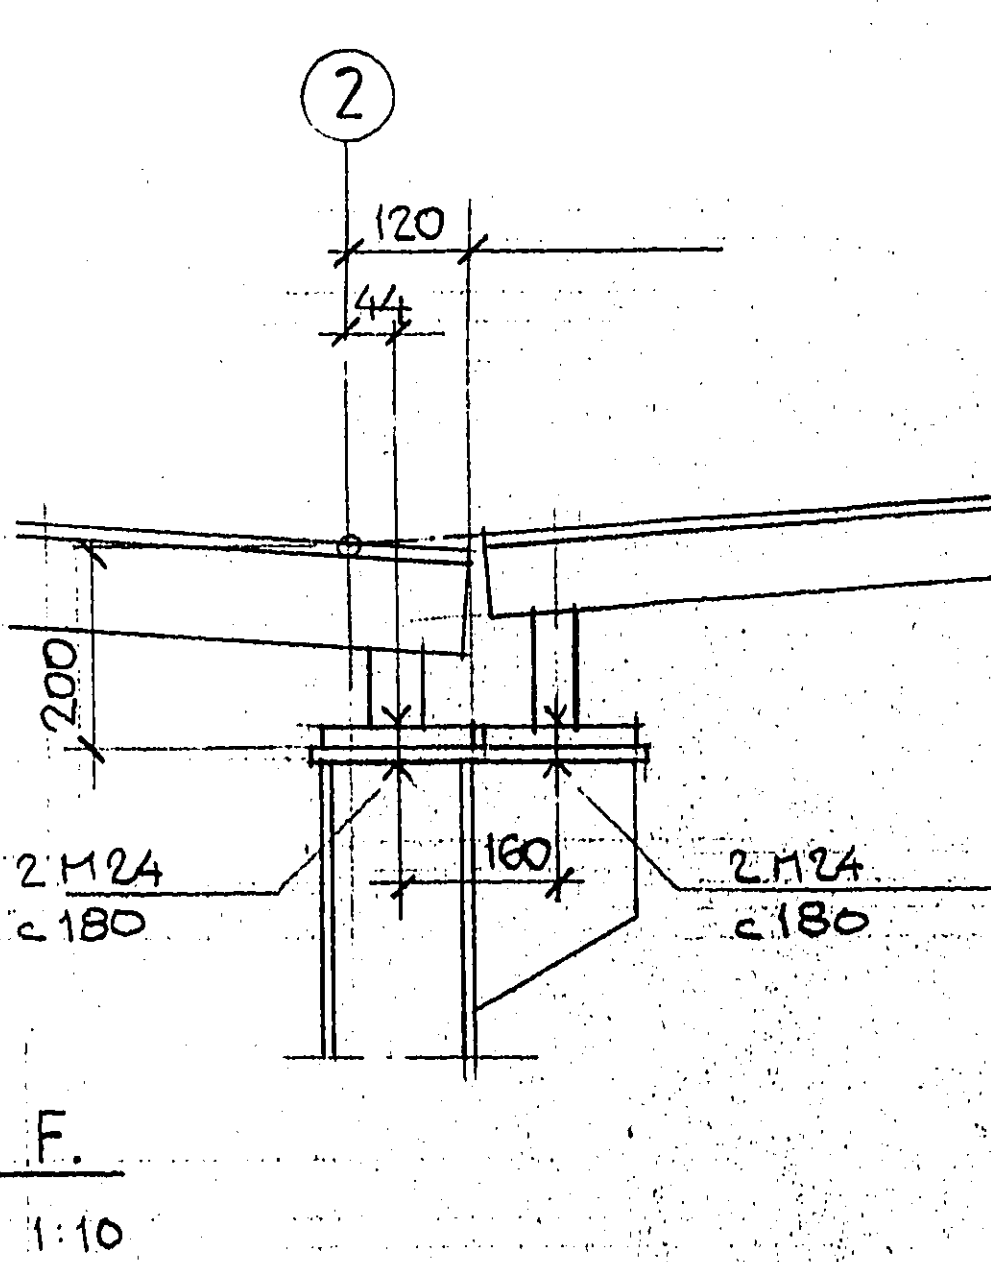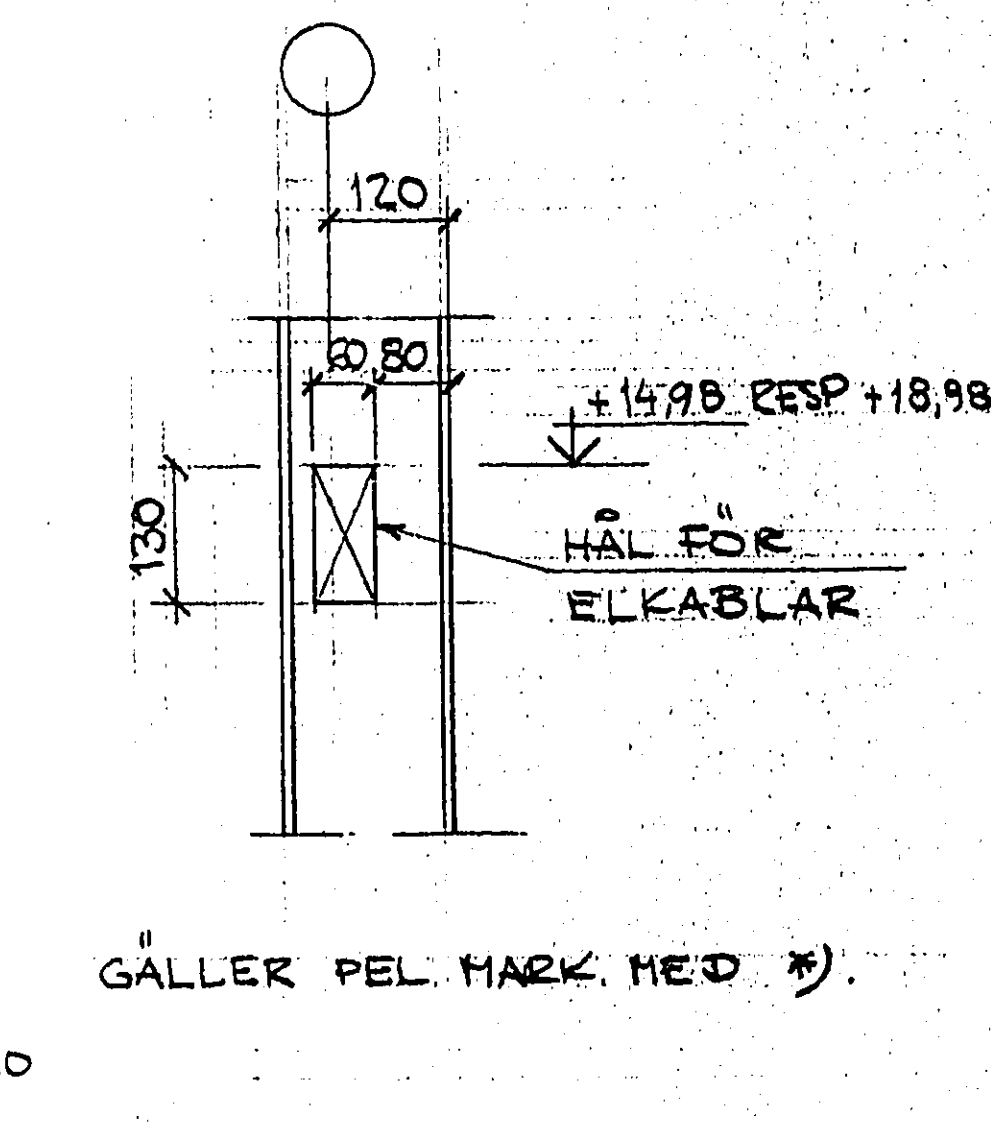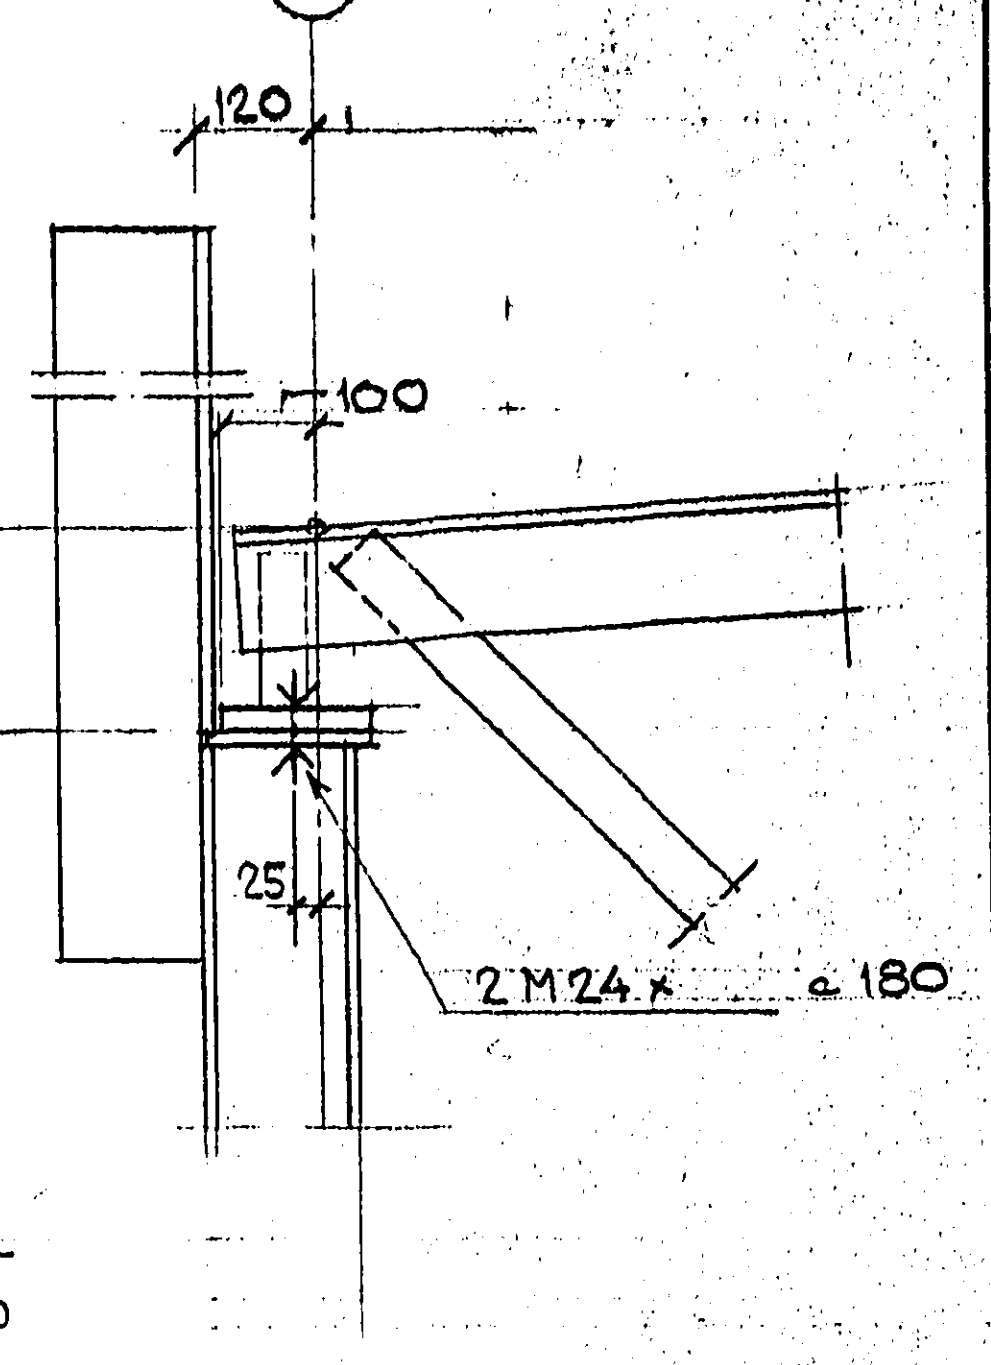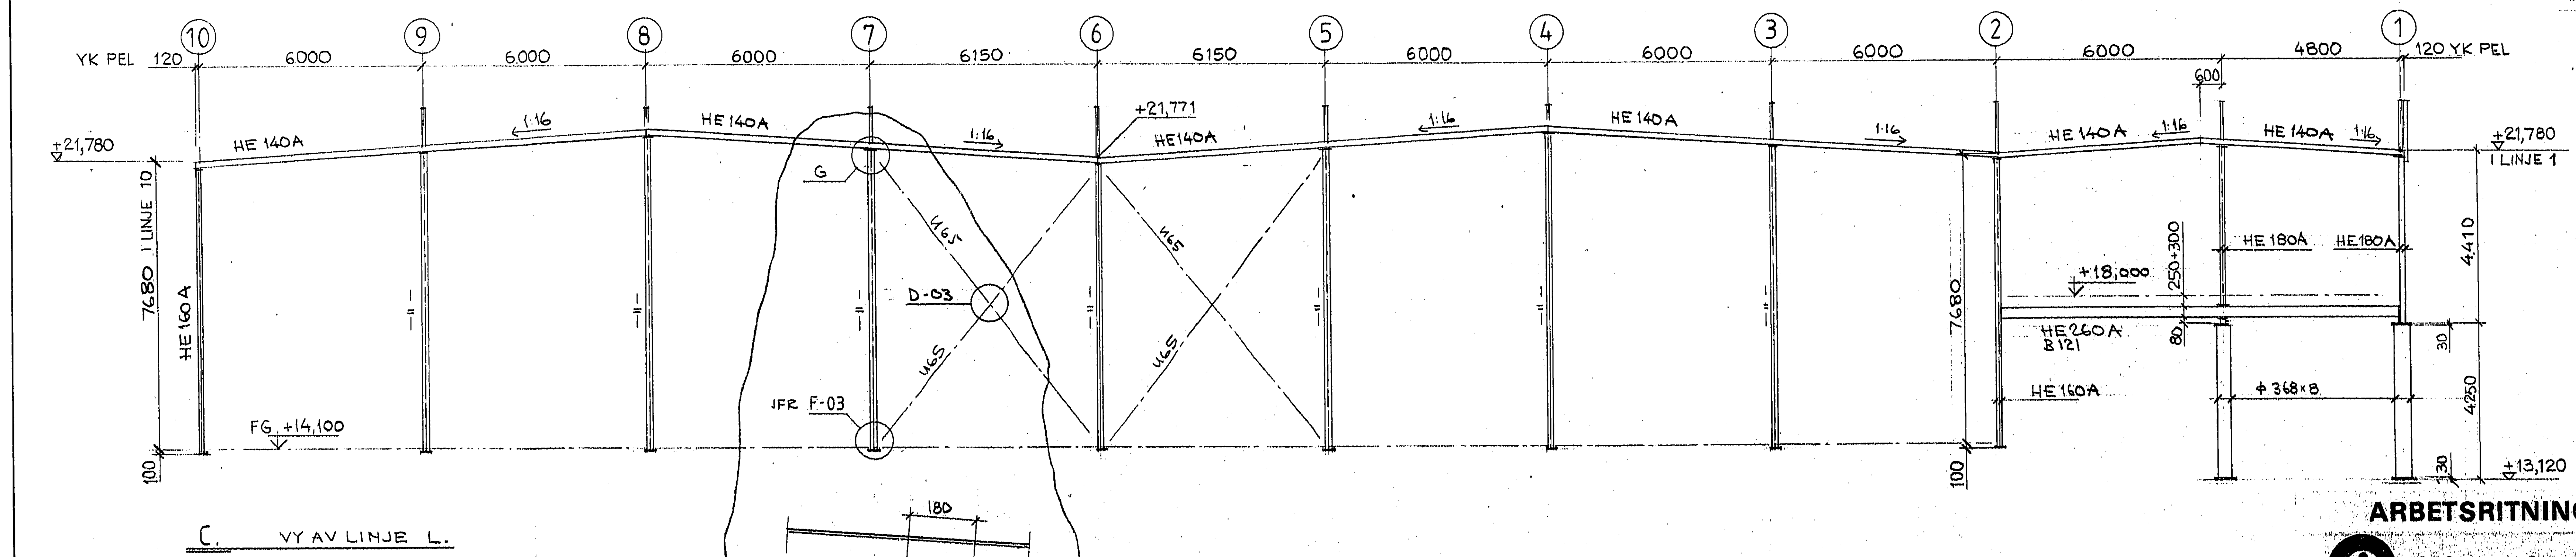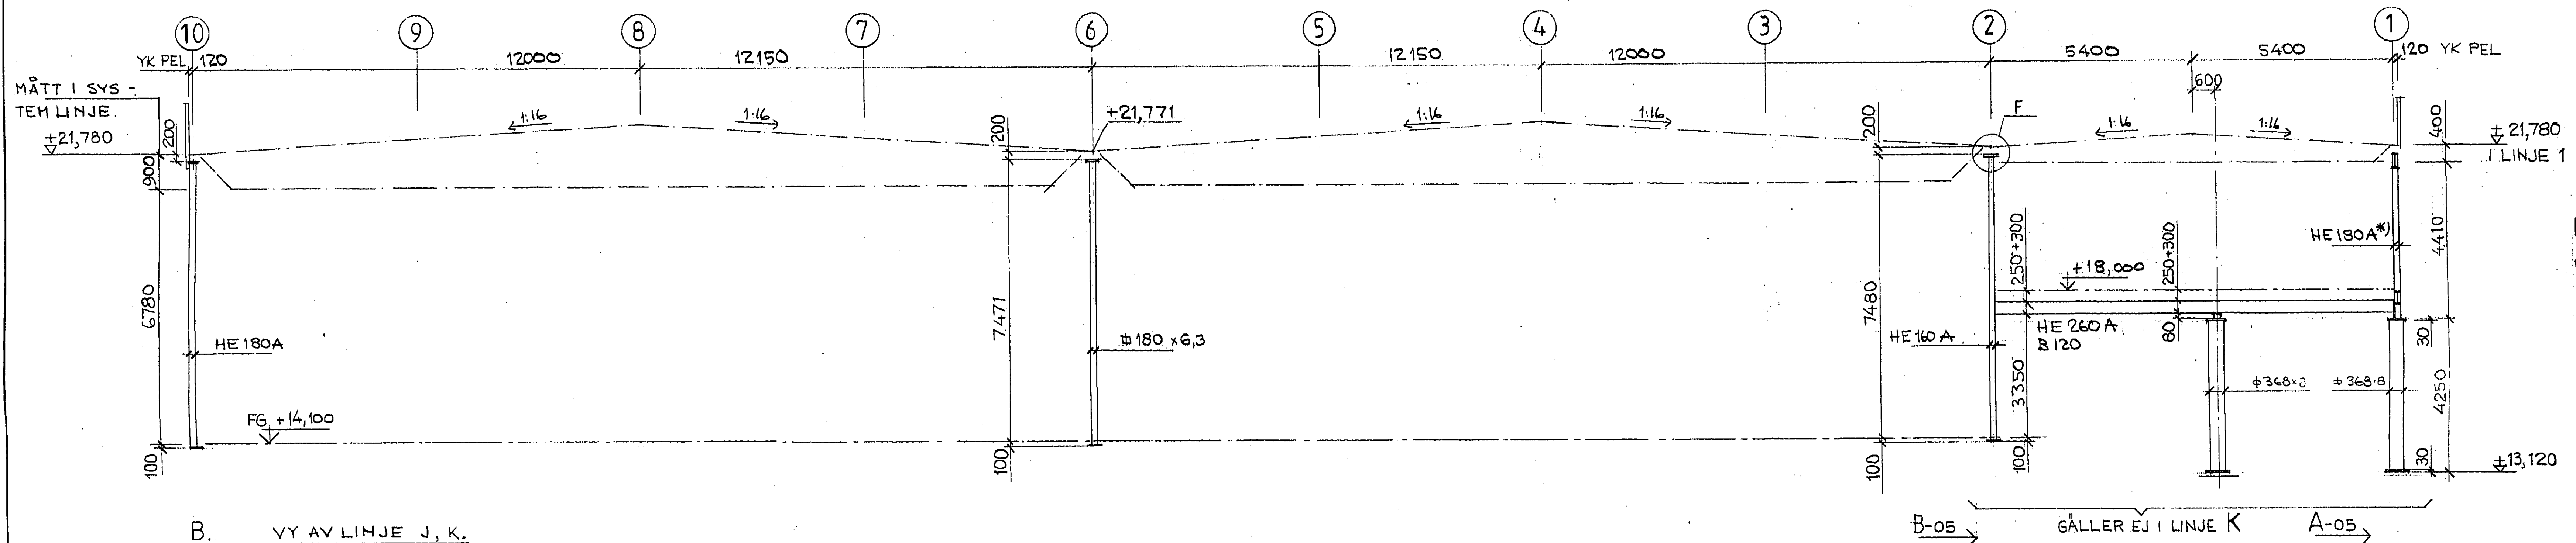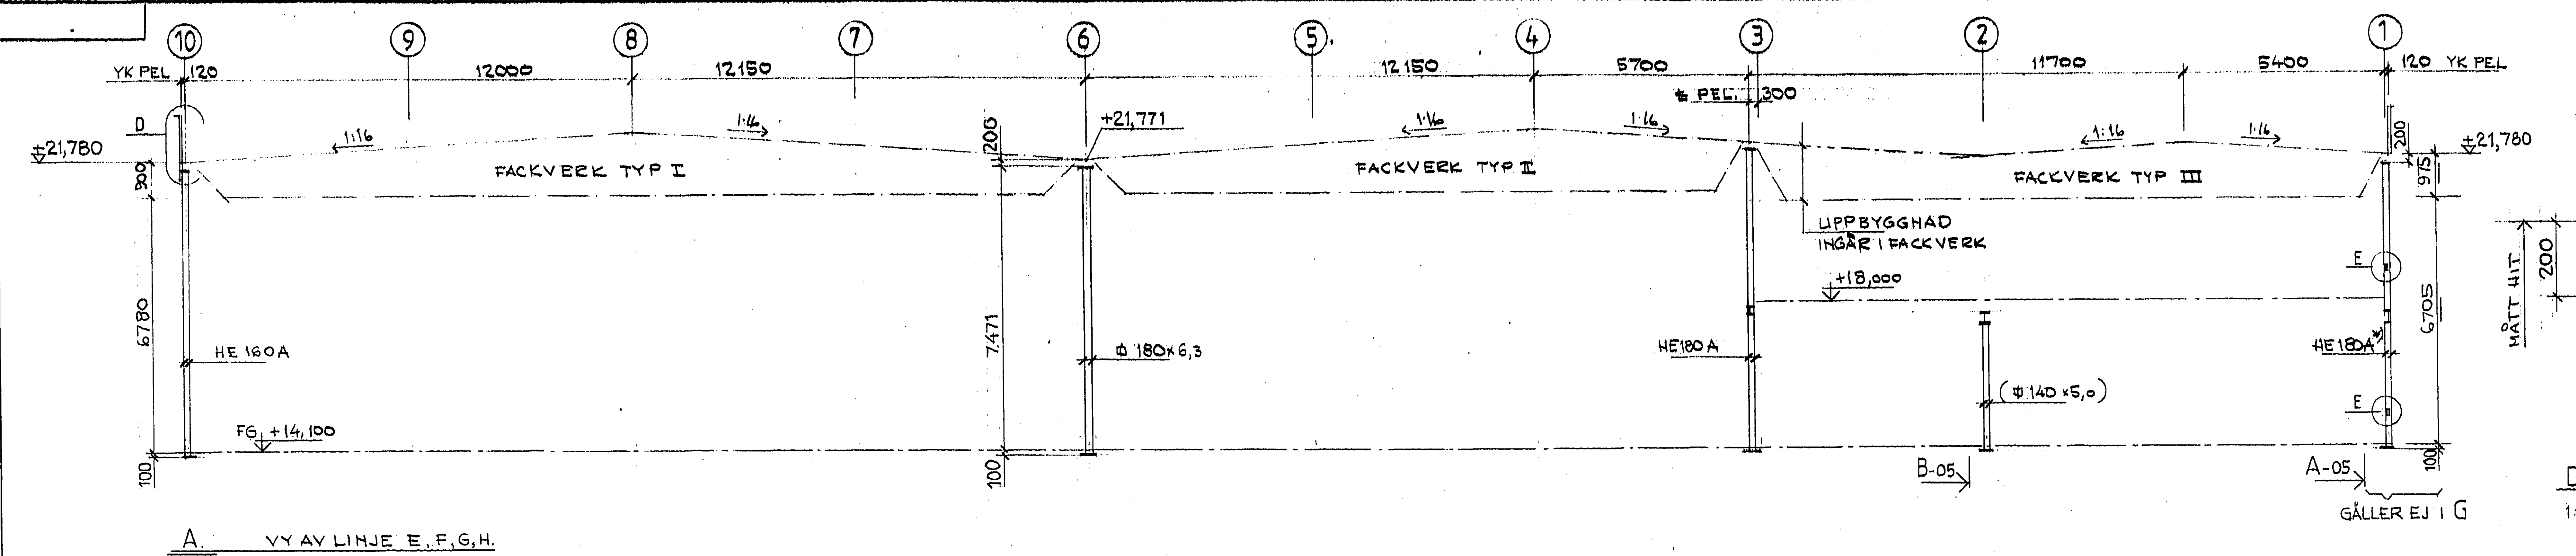

Inkom till Byggnadsnämnden
JÄRFÄLLA KOMMUN
1992-02-04
Dnr. 823/91-352


ARBETSRITNING



Platzer bygg
Position 3
115 74 STOCKHOLM Tel. 08-970-1300

BLOMS
INGENJÖRSBYRÅ AB
SUNDBYGGER
BORLÄNGE
SUNDVALL
LULEÅ
MALMÖ
RITAD U. LARSSON
DANER
DATUM 91/02/24

Linje 1	KOMMUN	DET	SE	02/01/92
VEDESTA 2 65	JÄRFÄLLA			
VEDESTA FÖRETAGSRENTOR				
NYBYGGNAD AV INDUSTRIBYGGNAD				
VY AV LINJE E, F, G, H				
Skapad				
Reviderad				
Appr. av				

FÖR SPEC AV PELARE:
TOPPLÅT t=15
FOTPLÅT t=20
DÅR EJ ANNAT ANGES.

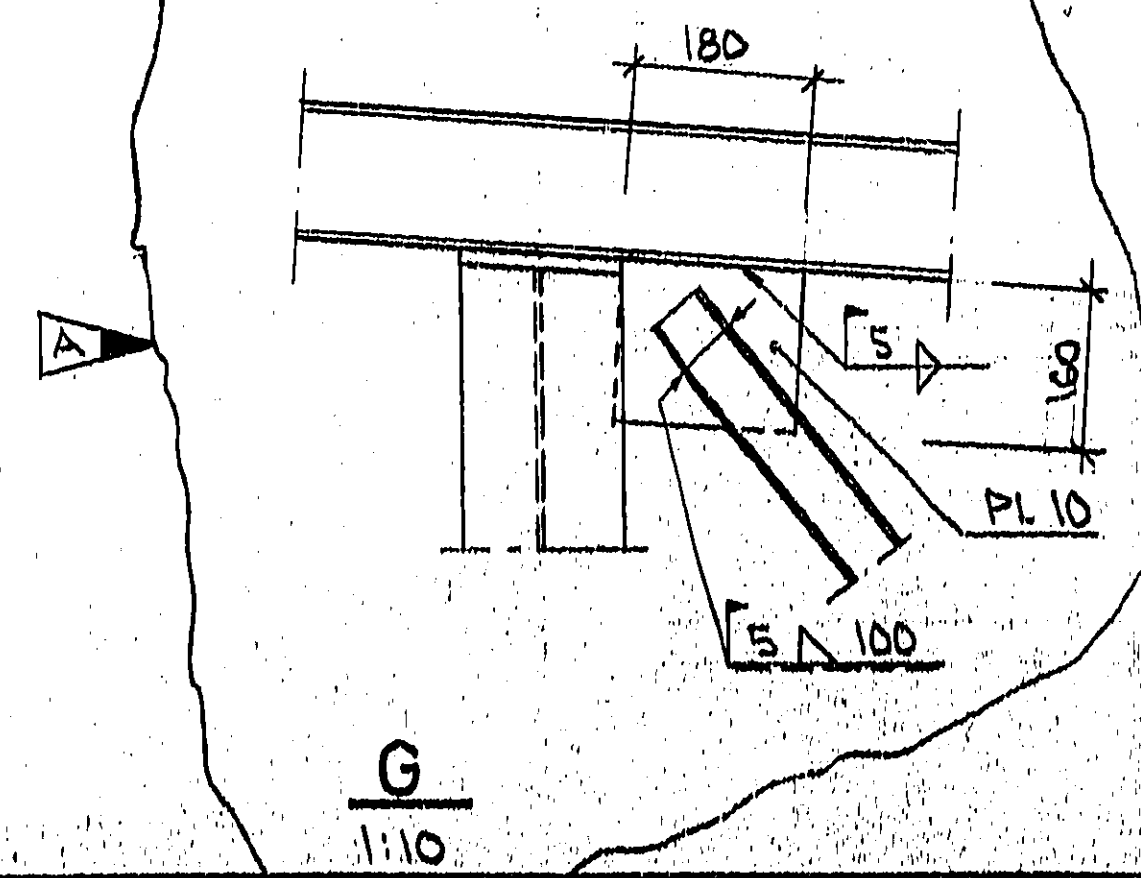

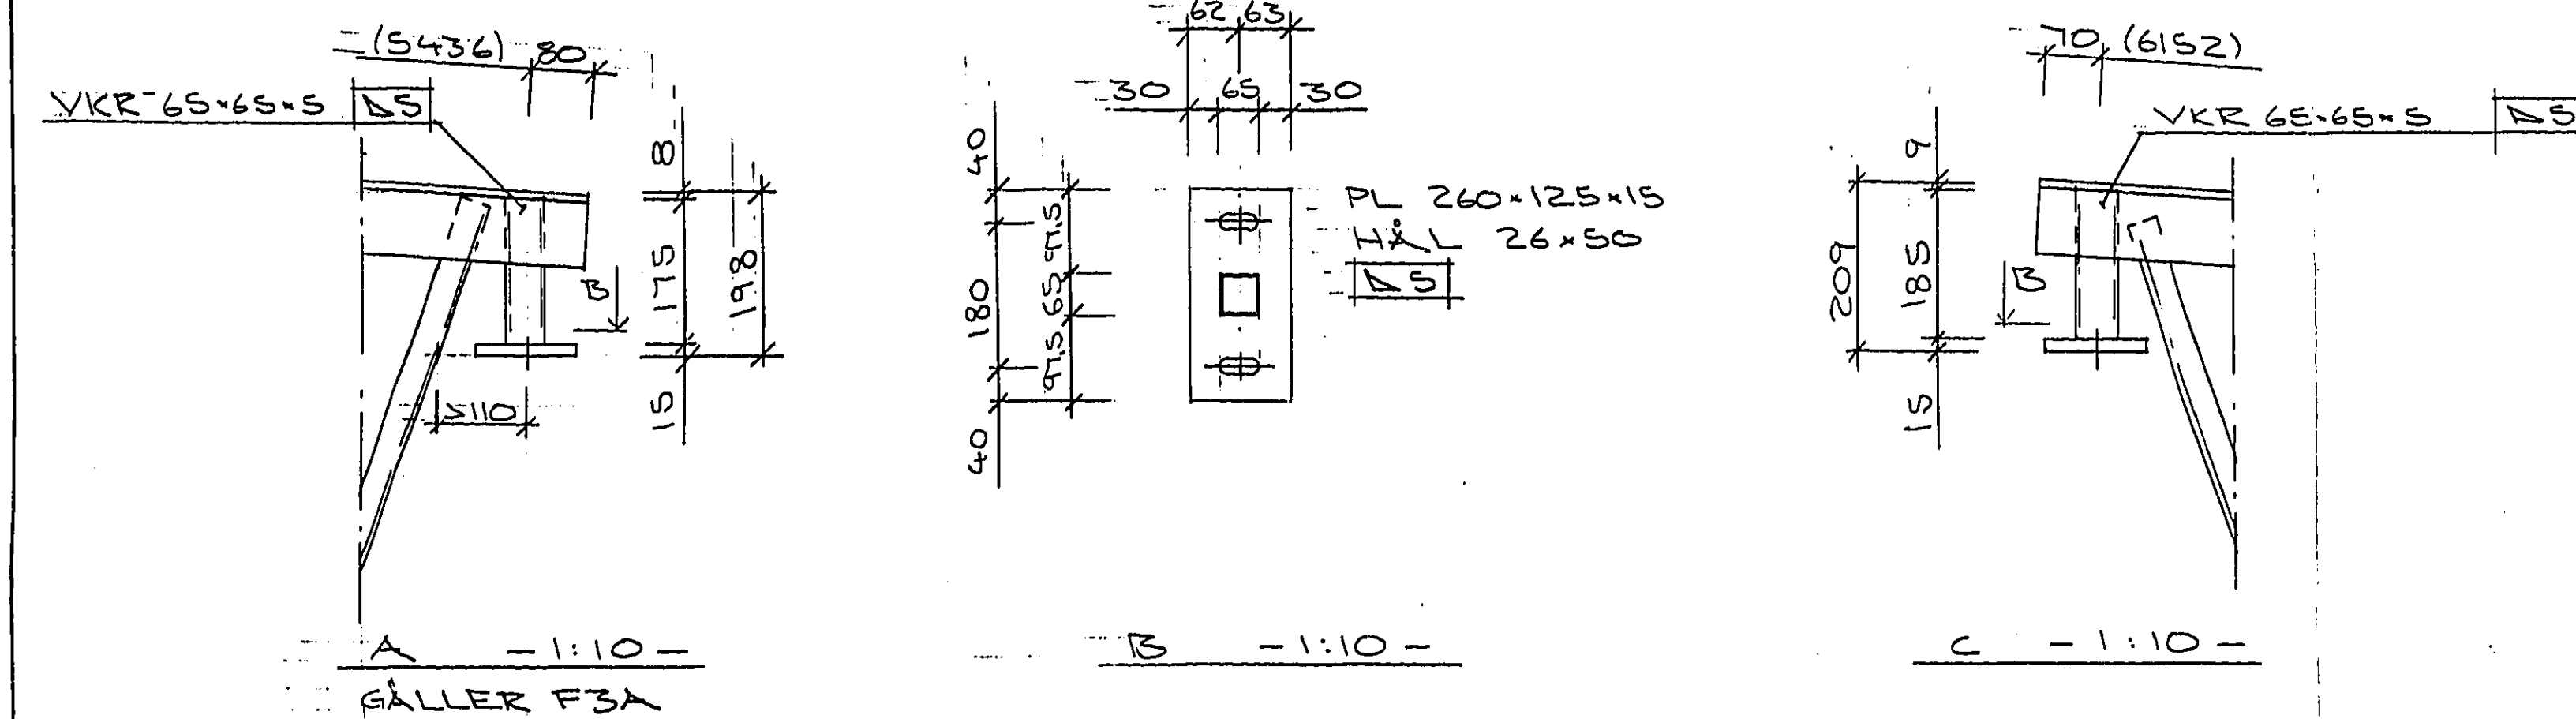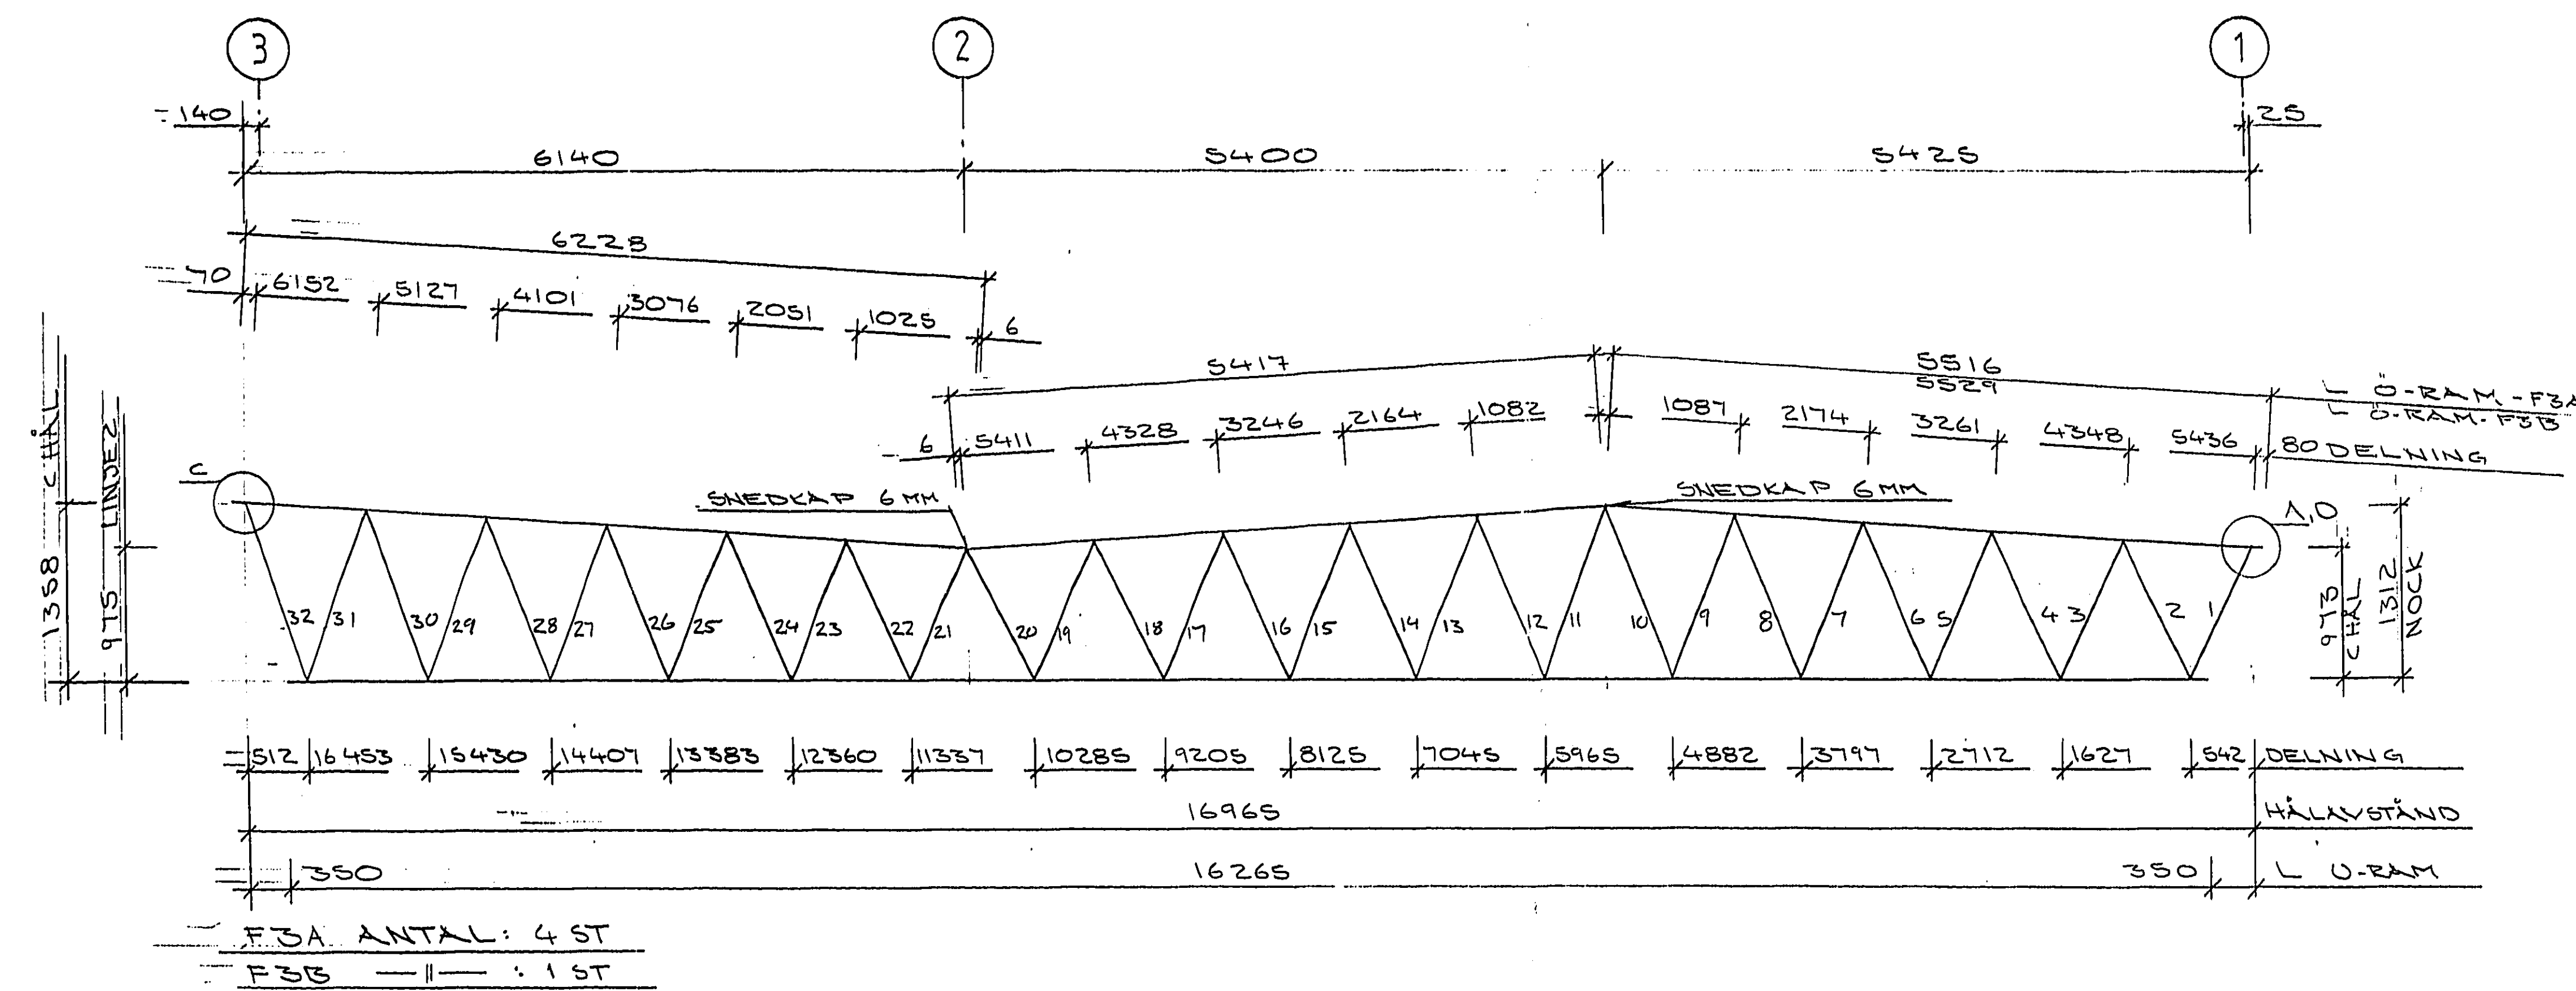


KAPLISTA DIAGONALER


DIAG. NR	DIMENSION	LÅNGD [MM]
1	U 65	1007
2	VKR 65-65-5	1081
3	U 65	1101
4	VKR 65-65-5	1141
5	U 65	1161
6	VKR 65-65-5	1202
7	U 65	1222
8	VKR 65-65-5	1263
9	U 65	1283
10	VKR 65-65-5	1345
11	U 65	1345
12	VKR 65-65-5	1263
13	U 65	1283
14	VKR 65-65-5	1202
15	U 65	1222
16	U 65	1161
17	U 65	1161
18	U 65	1101
19	U 65	1101
20	U 65	1007
21	VKR 65-65-5	990
22	U 65	1085
23	VKR 65-65-5	1065
24	U 65	1142
25	VKR 65-65-5	1122
26	U 65	1200
27	VKR 65-65-5	1180
28	U 65	1258
29	VKR 65-65-5	1238
30	U 65	1317
31	VKR 65-65-5	1297
32	U 65	1372

GENERELL TOLERANS (GALLER OM INTE ANNAT ANGES)

	±10	±20	±30
UPPLAGSHÖJD	±10	±20	±30
NOCKHÖJD	±10	±20	±30
FOTHÖJD	±10	±20	±30
AVSTÅND	±10	±20	±30
UPPLAG-1:a KNUTPUNKT	±10	±20	±30
I UNDERRAM:	±10	±20	±30

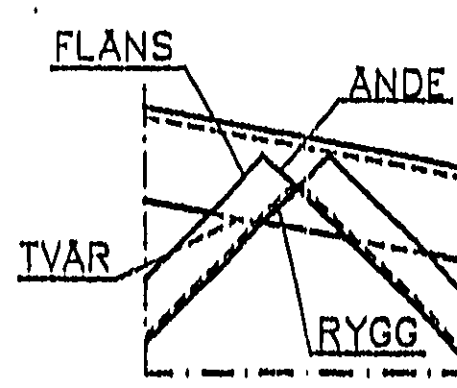

PRINCIP FÖR SVETSARS PLACERING VID SVETSNING AV DIAGONALER

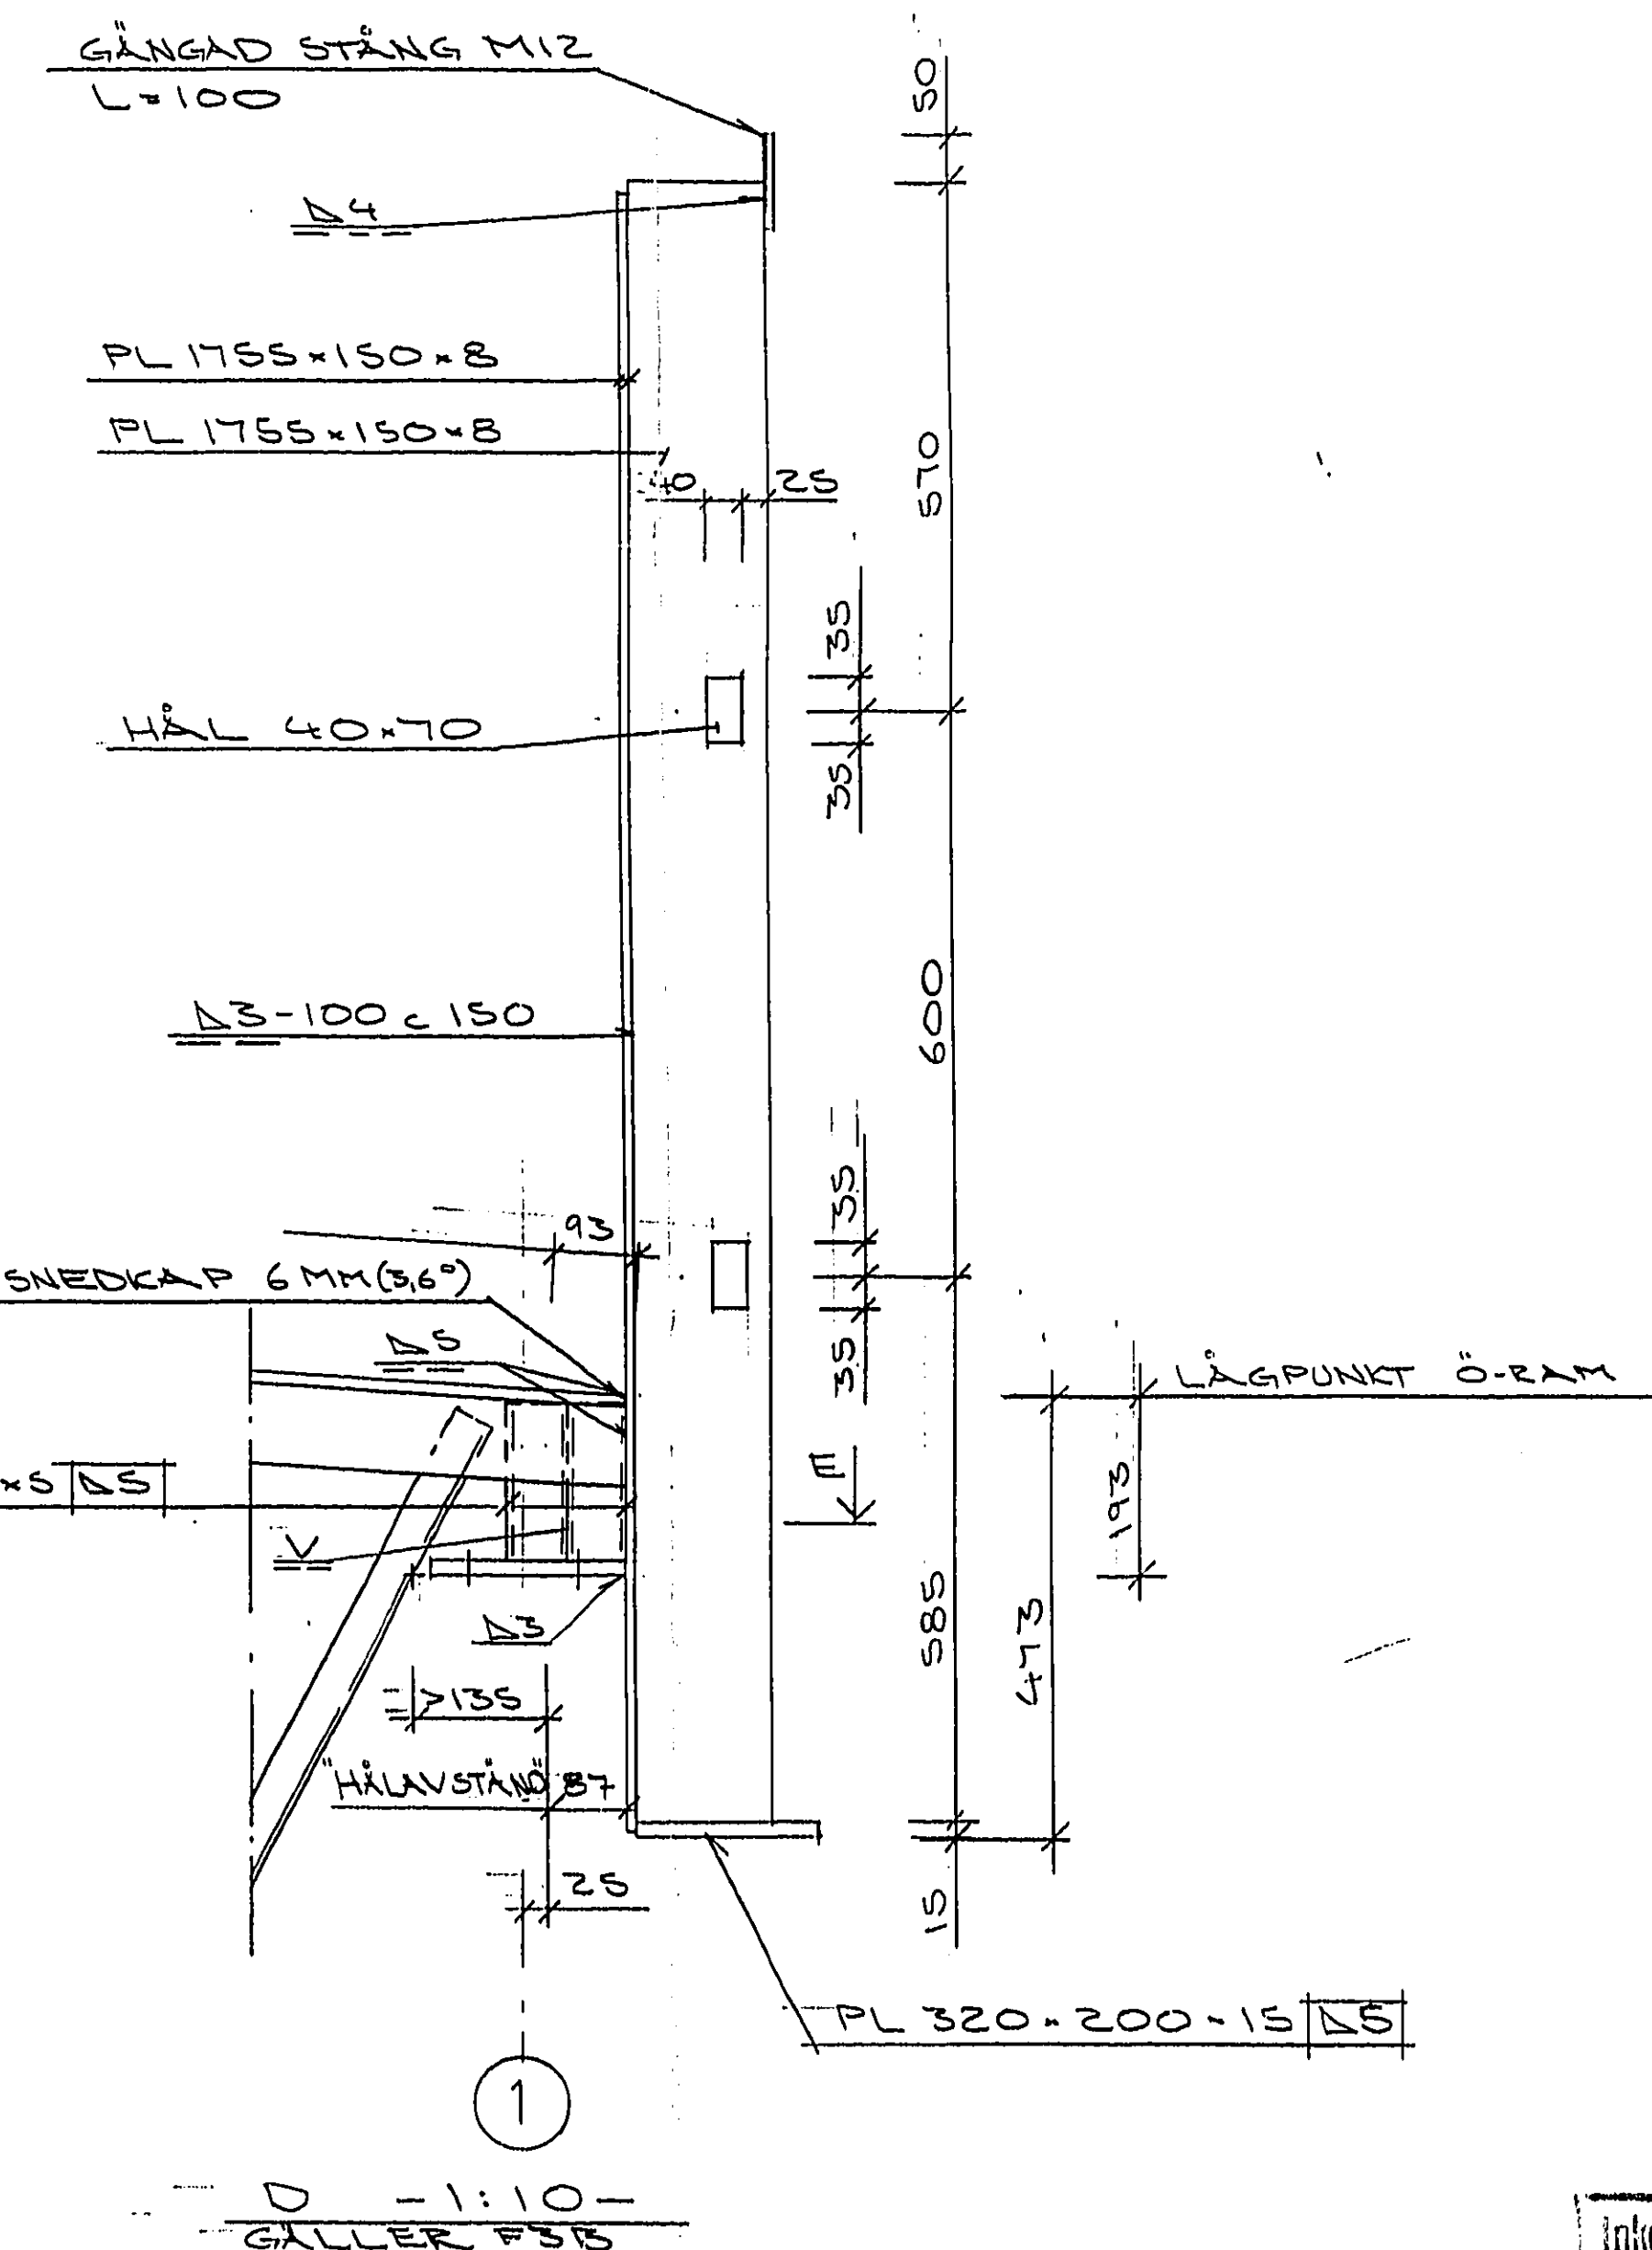

FÖRESKRIFTER

ORDERNR: 1383 POS: F3

GÄLLANDE NORMER: NR, BSK.

SÄKERHETSKLASS 7, UTFÖRANDEKLASS 10, SVETSKLASS 10
SKÄRKLASS Sk1, MILDJÄRKLASS M1

TAKLUTNING: 3.6 GRADER (1/16).

SNÖZON 1.5

FACKVERKSVIKT: 1250 KG

SUMMA JÄMNT UTSÄDD LAST EXKL. FACKVERKSVIKT:

VÄNSTER BROTTLAST 21.025 KN/M BRUKSLAST 14.612 KN/M

HÖGER BROTTLAST 21.025 KN/M BRUKSLAST 14.612 KN/M

ÖVERHÖJNING: 23 MM

YTBEHANDLING: R52

KULSP: 550-23 GRÄ (NCS 2000)

DELAREAKONTROLL UTFÖRES PÅ: 0-RAM

SIDOSTAGNING AV 0-RAM C 200 MM.

LITT.	ANT	BENÄMN.	DIMENSION	KVAL.	SVETSKÄLFÖR NR 53	ANNAT ANGES
1	4	0-RAM	100-100-10	BS 2132		
2	2	U-RAM	90870-87	BS 2132		
3	2	DIAG.	U 65	BS 2132		
4	2	DIAG.	VKR 65-65-5	BS 2134		
5	2	DIAG.	VKR 65-65-5	BS 2134		
MONTAGEANVISNING

UNDER MONTAGETIDEN SKALL FACKVERKET STÄNAS PÅ BALKMITT FÖR ATT FÖRHINDRA UTKÄCKNING I SIDLED. EV. SIDOKRÖKIGHET JUSTERAS I SAMBAND MED TAKMONTAGE.

ARBETSRTNING

ANKOM 1991-10-24

A	BET	ANT	KORRIGERING AVBER	BLM	SIGN	DATUM
1						


STREGA Stålbjörnsnader AB
Innefattat i yttre kanten
stålbyggnaderna som gör järnet
733 02 Sten Sked
Telefon 0225 - 404 00
Telefax 0225 - 421 13

GNV
BALKEN


GN GÖTE NYBERG
I PITEA AB
Balleripåsen 8
Box 700
941 28 PITEA
Tel. 0911-161 30

VEDDESTA 265 JÄRFÄLLA
VEDDESTA FÖRETAGSCENTRUM HUS 3
NYBYGGNAD AV INDUSTRIBYGGNAD
FACKVERK F3


SKALA	1:50	1:10
1383:03		

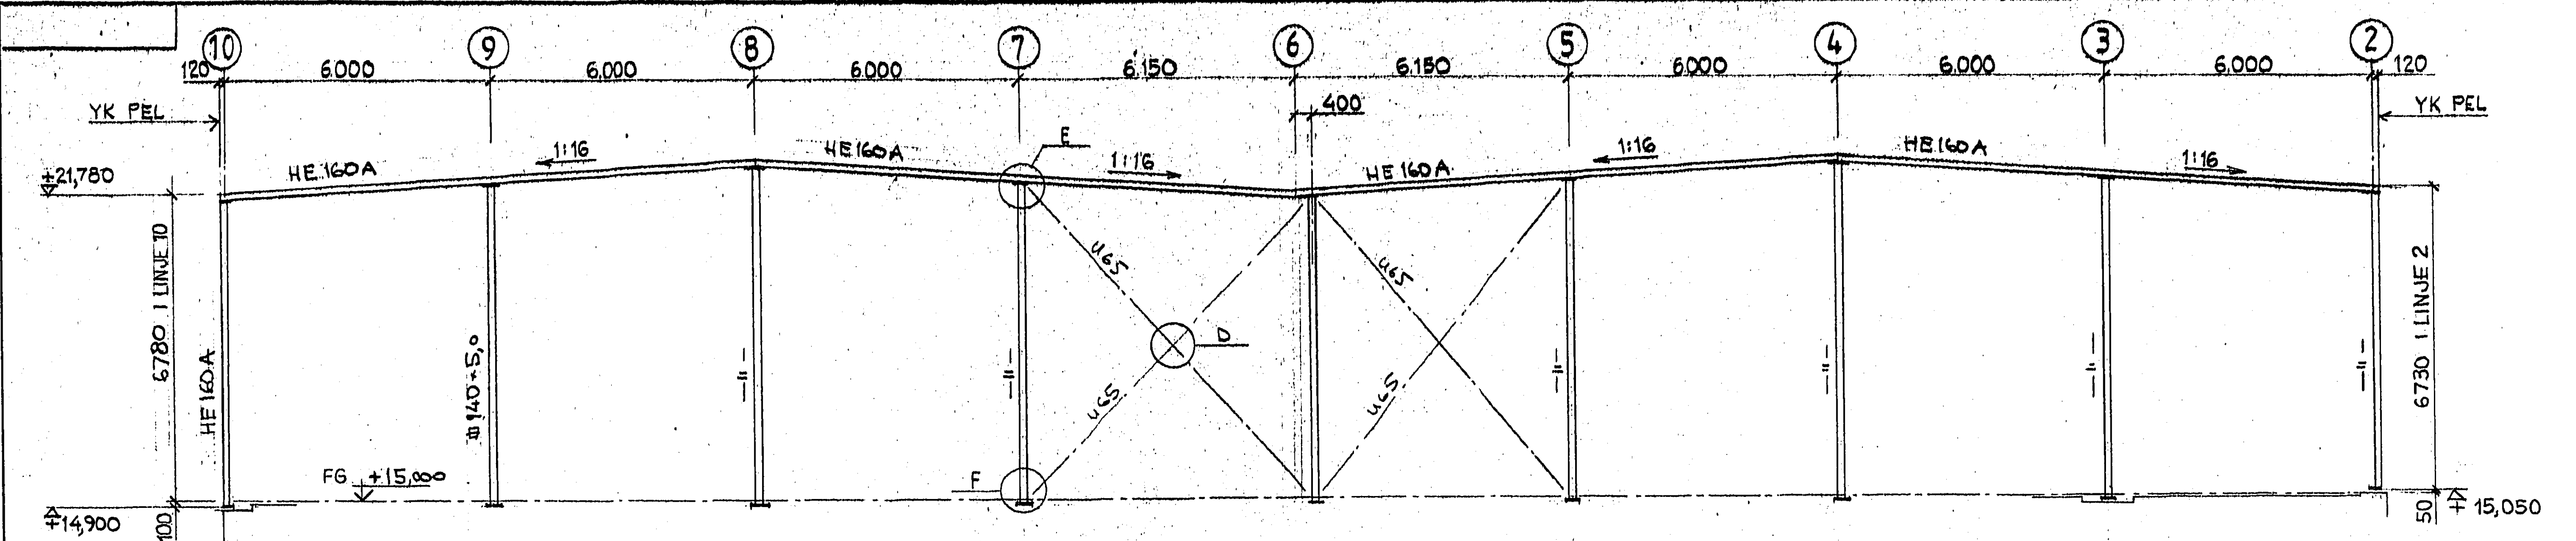


A. VY AV LINJE 17

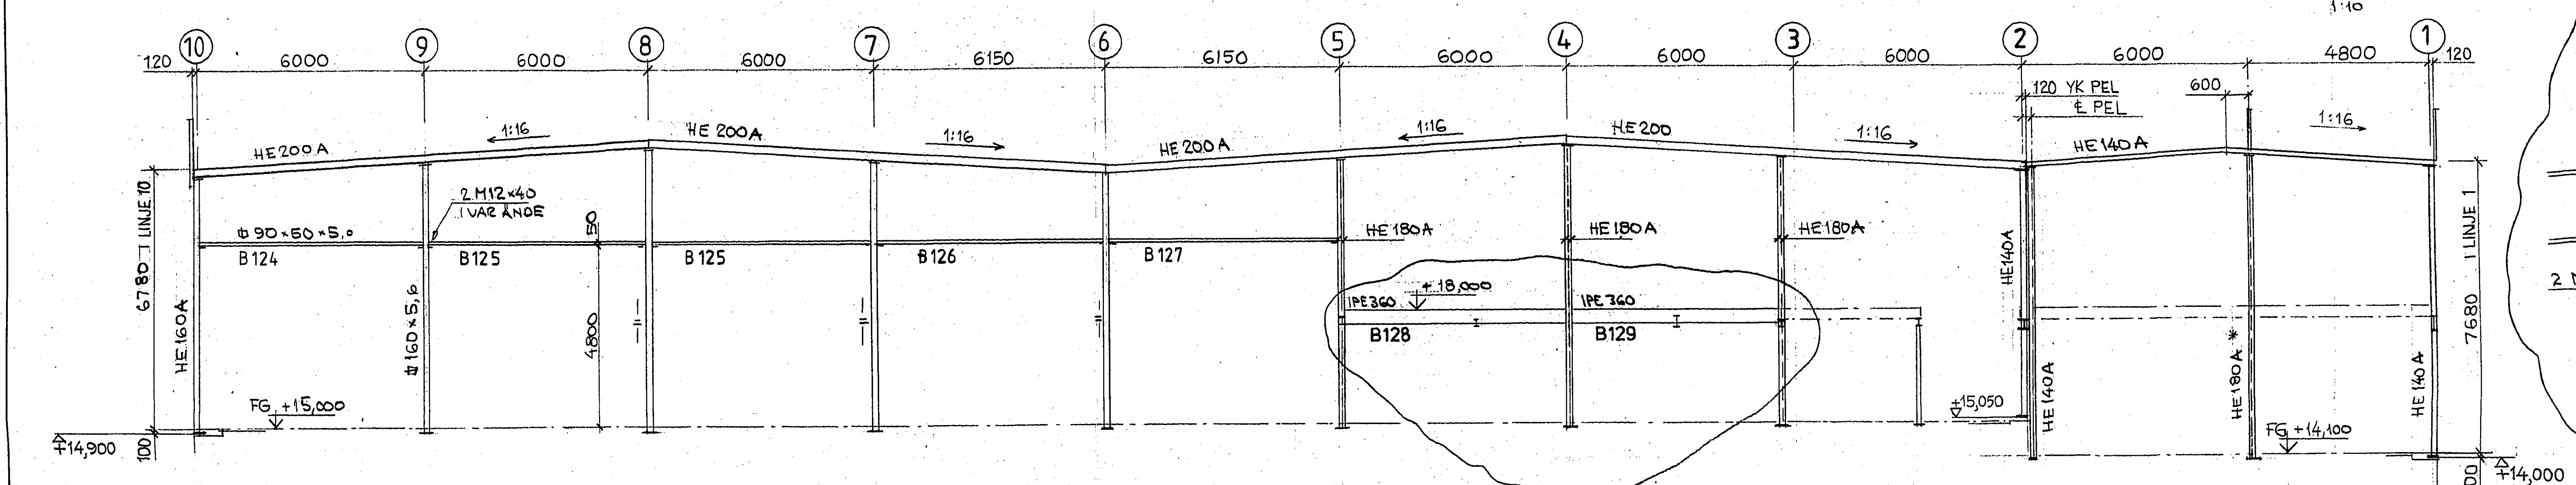

B. VY AV LINJE B.

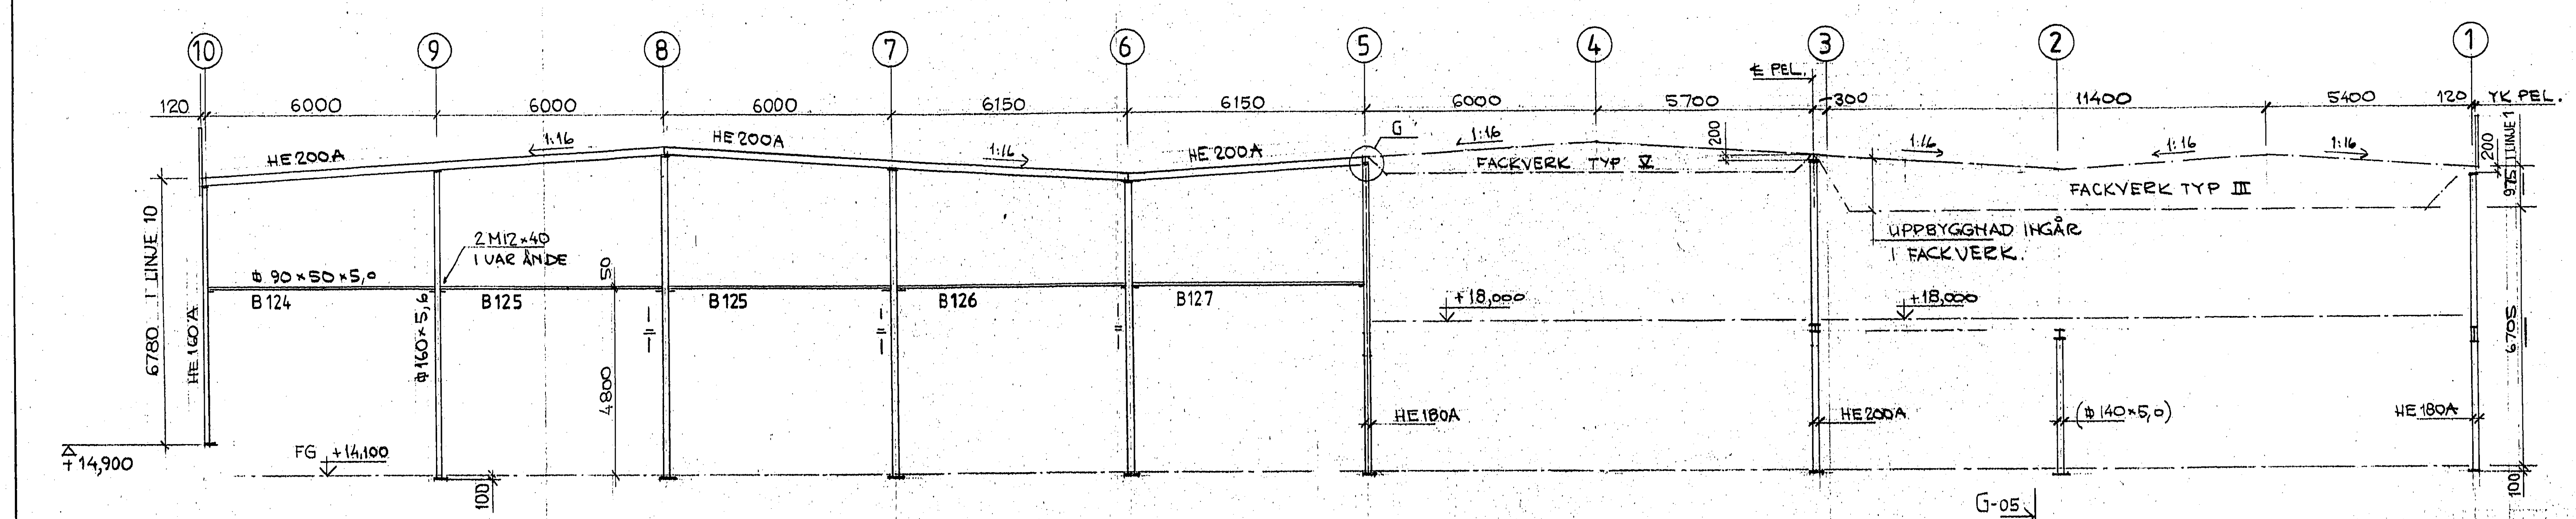

C. VY AV LINJE D

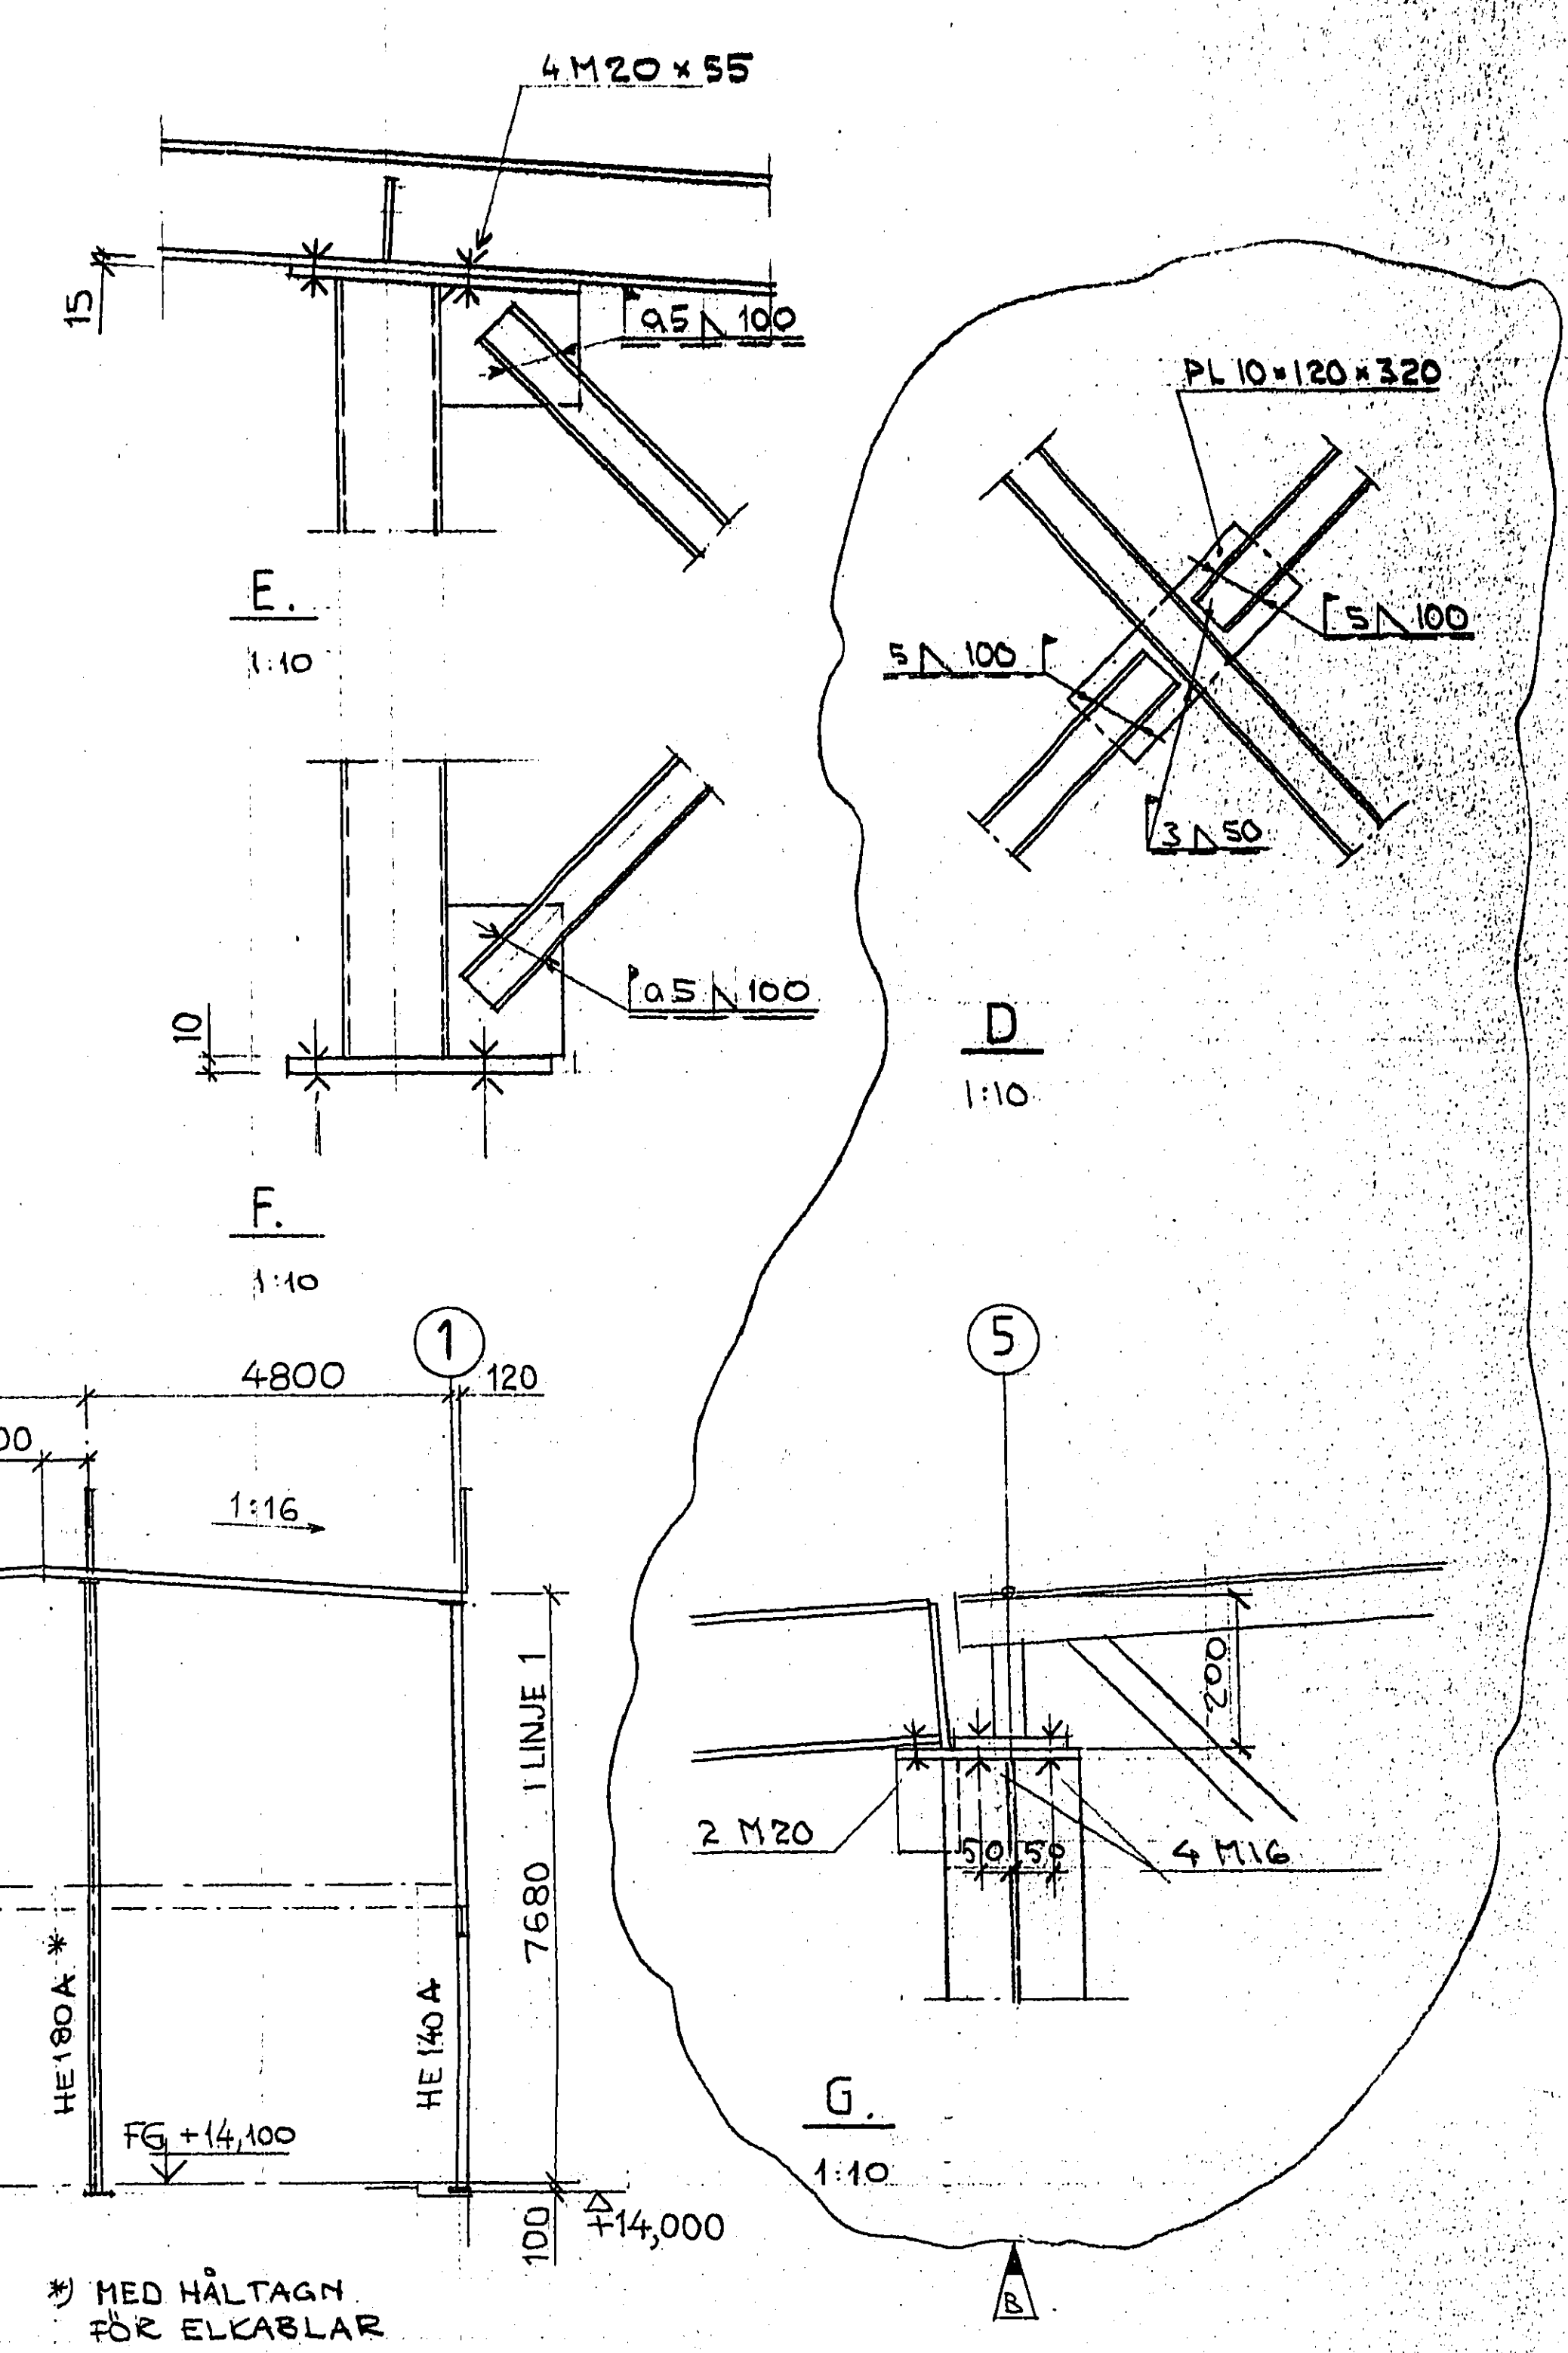

Med håltagn för elkablar




Inkom till Byggnadsnämnden
JÄRFÄLLA KOMMUN
1992-02-04
Dnr. 223/91-338

ARBETSRITNING

Platzer bygg

BLOMS
INGENJÖRSBYRÅ AB
SUNDSVEN
BORLÄNGE
SUNDBÄL
U. LARSEN
Dnr. 223/91-338

S	B: B128, B129, BET. D & G	SR	92.01.01
Rev.	118-74 STOCKHOLM TEL. 08-870 1300	Rev.	118-74 STOCKHOLM TEL. 08-870 1300

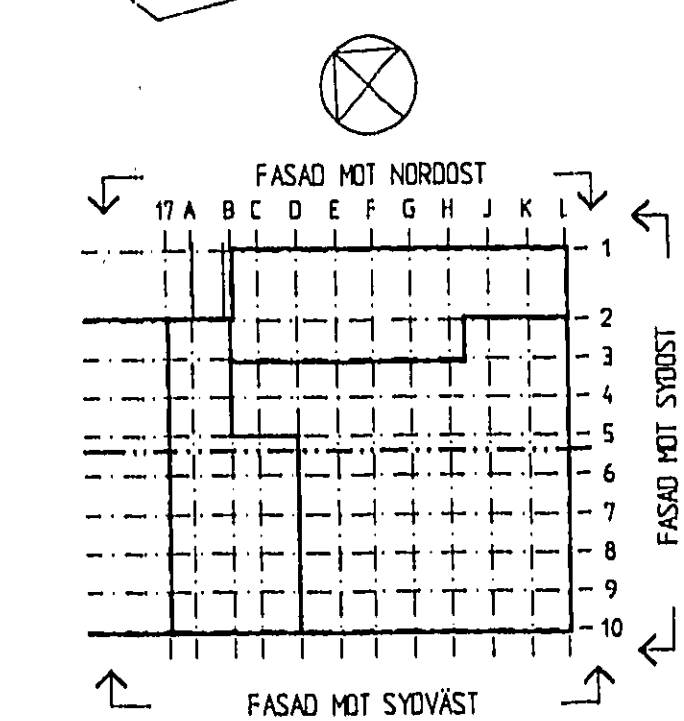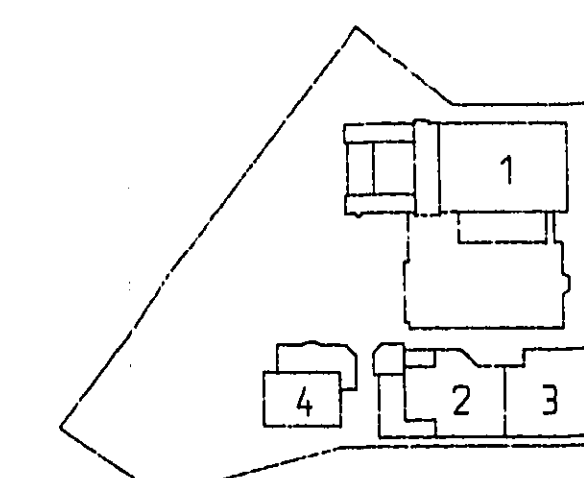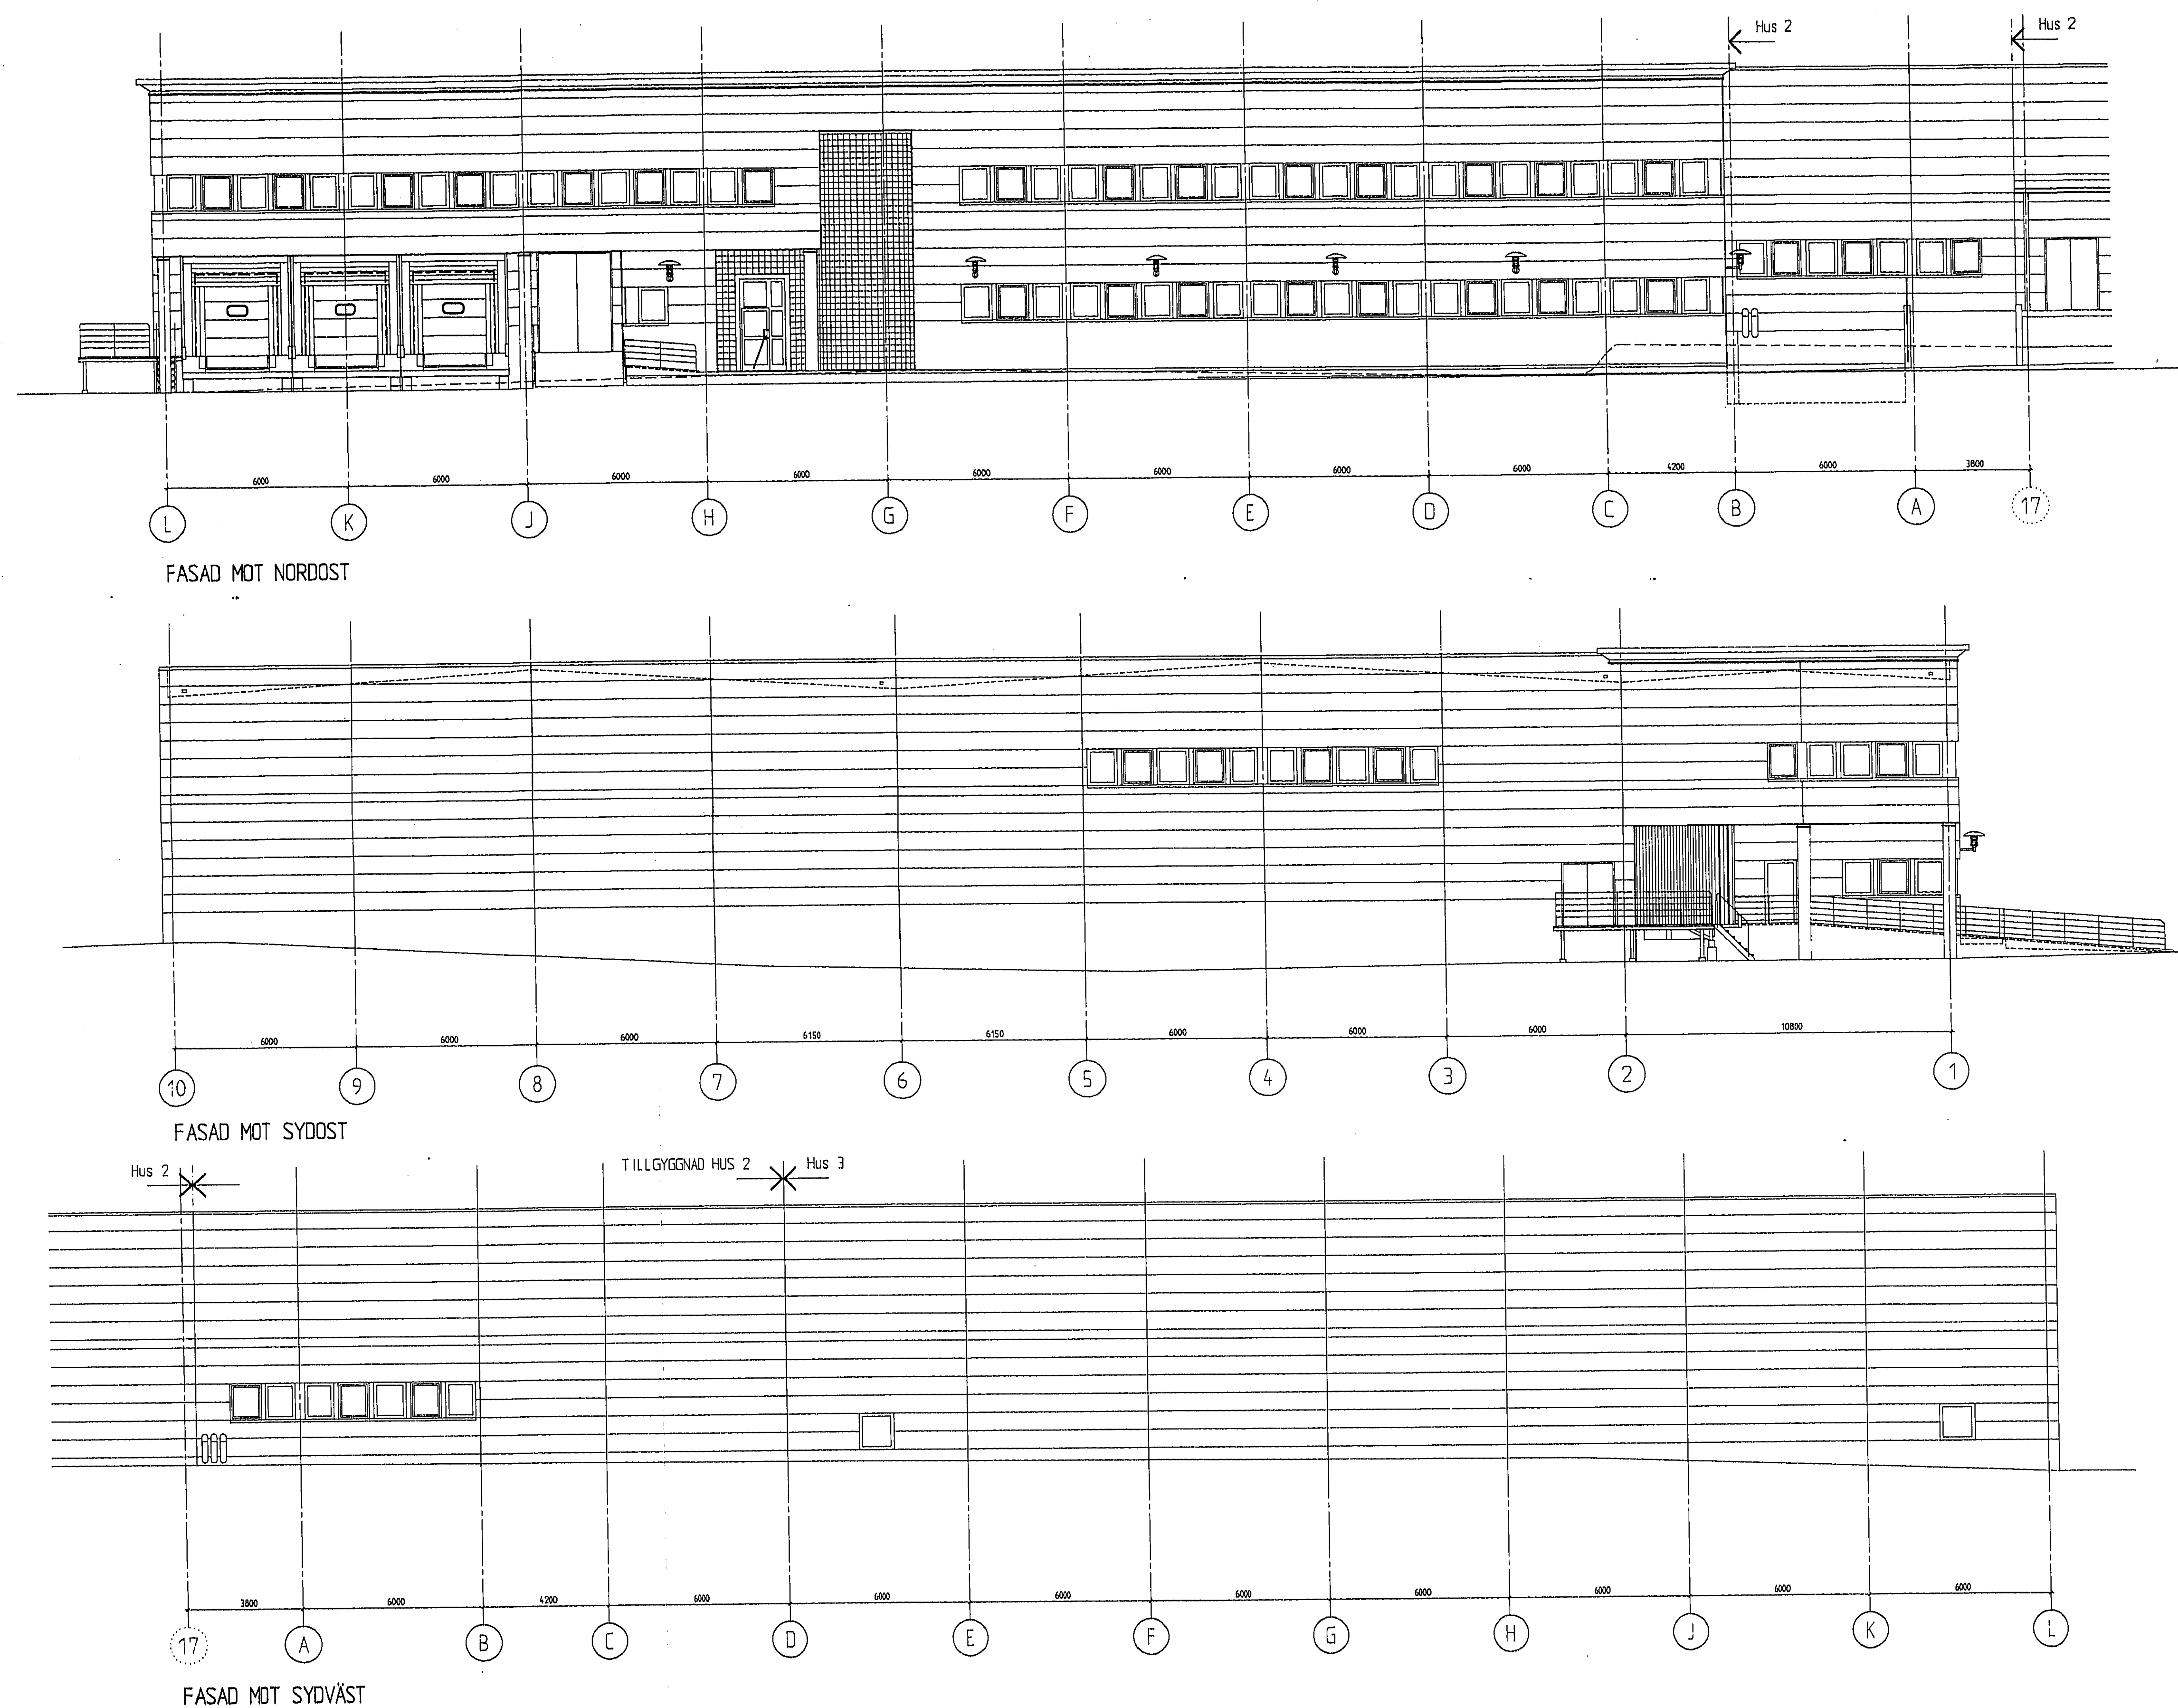

Inkom till Byggnadsnämnden
JÄRFÄLLA KOMMUN
1992-06-15
Dnr. 116/91-332

platzer bygg
Postlådan 3
115 74 STOCKHOLM Tel 08-670 1300

LUND & VALENTIN ARKITEKTER
L. VALSTRÖM
40-9001-02
92 06 09
1:100
A03:01

VEDESTA 2:65, JÄRFÄLLA
VEDESTA FÖRETAGSCENTRUM HUS 3
NYBYGGNAD AV INDUSTRIBYGGNAD
FASAD MOT NORDÖST, SYDÖST OCH SYDVÄST

RELATIONSHANDLING